

中部病院南病棟耐震補強改修工事 令和３年度

図 面 目 録											
図 面 番 号	図 面 名 称	縮 尺		図 面 番 号	図 面 名 称	縮 尺		図 面 番 号	図 面 名 称	縮 尺	
		A 1	A 3			A 1	A 3			A 1	A 3
A－０１	表紙・図面目録	—	—	A－３１	２階平面詳細図(2) 改修前（撤去図）	1/50	1/100	S－０１	既存建物耐震改修工事特記仕様書	—	—
A－０２	建築改修工事特記仕様書（１）	—	—	A－３２	２階平面詳細図(2) 改修後	1/50	1/100	S－０２	S R F工法特記仕様書	—	—
A－０３	建築改修工事特記仕様書（２）	—	—	A－３３	３階平面詳細図(1) 参考図（既存のまま）	1/50	1/100	S－０３	伏図(1) 改修前後	1/150	1/300
A－０４	建築改修工事特記仕様書（３）	—	—	A－３４	３階平面詳細図(2) 改修前（撤去図）	1/50	1/100	S－０４	伏図(2) 改修前後	1/150	1/300
A－０５	建築改修工事特記仕様書（４）	—	—	A－３５	３階平面詳細図(2) 改修後	1/50	1/100	S－０５	伏図(3) 改修前後	1/150	1/300
A－０６	案内図・配置図・建物概要・工事概要	1/600	1/1200	A－３６	４階平面詳細図(1) 参考図（既存のまま）	1/50	1/100	S－０６	軸組図(1) 改修前後	1/150	1/300
A－０７	求積図・求積表	1/300	1/600	A－３７	４階平面詳細図(2) 参考図（既存のまま）	1/50	1/100	S－０７	軸組図(2) 改修前後	1/150	1/300
A－０８	仕上表	—	—	A－３８	５階平面詳細図(1) 参考図（既存のまま）	1/50	1/100	S－０８	軸組図(3) 改修前後	1/150	1/300
A－０９	１階平面図(1) 改修前（撤去図）	1/100	1/200	A－３９	５階平面詳細図(2) 参考図（既存のまま）	1/50	1/100	S－０９	B通り新設耐震壁詳細図(1)	1/30	1/60
A－１０	１階平面図(1) 改修後	1/100	1/200	A－４０	展開図(1)	1/50	1/100	S－１０	B通り新設耐震壁詳細図(2)	1/30	1/60
A－１１	１階平面図(2) 参考図（既存のまま）	1/100	1/200	A－４１	展開図(2)	1/50	1/100	S－１１	C通り新設耐震壁詳細図(1)	1/30	1/60
A－１２	２階平面図(1) 改修前（撤去図）	1/100	1/200	A－４２	展開図(3)	1/50	1/100	S－１２	C通り新設耐震壁詳細図(2)	1/30	1/60
A－１３	２階平面図(1) 改修後	1/100	1/200	A－４３	展開図(4)	1/50	1/100	S－１３	C通り新設耐震壁詳細図(3)	1/30	1/60
A－１４	２階平面図(2) 参考図（既存のまま）	1/100	1/200	A－４４	展開図(5)	1/50	1/100	S－１４	４通り新設耐震壁詳細図	1/30	1/60
A－１５	３階平面図 改修前（撤去図）	1/100	1/200	A－４５	展開図(6)	1/50	1/100	S－１５	S R F柱補強詳細図(1)	1/150, 1/30	1/300, 1/60
A－１６	３階平面図 改修後	1/100	1/200	A－４６	展開図(7)	1/50	1/100	S－１６	S R F柱補強詳細図(2)	1/50, 1/30	1/100, 1/60
A－１７	４階平面図 仮設	1/100	1/200	A－４７	１階天井伏図 改修前（撤去図）	1/100	1/200				
A－１８	５階平面図 参考図（既存のまま）	1/100	1/200	A－４８	１階天井伏図 改修後	1/100	1/200				
A－１９	R階平面図 参考図（既存のまま）	1/100	1/200	A－４９	２階天井伏図 改修前（撤去図）	1/100	1/200				
A－２０	立面図 参考図（既存のまま）	1/100	1/200	A－５０	２階天井伏図 改修後	1/100	1/200				
A－２１	断面図 改修前・改修後	1/100	1/200	A－５１	３階天井伏図 改修前（撤去図）	1/100	1/200				
A－２２	矩計図 改修前（撤去図）	1/30	1/60	A－５２	３階天井伏図 改修後	1/100	1/200				
A－２３	矩計図 改修後	1/30	1/60	A－５３	４階天井伏図 仮設	1/100	1/200				
A－２４	１階平面詳細図(1) 改修前（撤去図）	1/50	1/100	A－５４	建具表・建具詳細図	図示	図示				
A－２５	１階平面詳細図(1) 改修後	1/50	1/100	A－５５	雑詳細図(1)	図示	図示				
A－２６	１階平面詳細図(2) 改修前（撤去図）	1/50	1/100	A－５６	雑詳細図(2)	図示	図示				
A－２７	１階平面詳細図(2) 改修後	1/50	1/100	A－５７	仮設計画図（１階）（参考図）	1/100	1/200				
A－２８	１階平面詳細図(3) 参考図（既存のまま）	1/50	1/100	A－５８	仮設計画図（２階）（参考図）	1/100	1/200				
A－２９	２階平面詳細図(1) 改修前（撤去図）	1/50	1/100	A－５９	仮設計画図（３階）（参考図）	1/100	1/200				
A－３０	２階平面詳細図(1) 改修後	1/50	1/100	A－６０	仮設計画図（４階）（参考図）	1/100	1/200				

沖 縄 県 立 中 部 病 院

工事名称	中部病院南病棟耐震補強改修工事					工事年度	令和3年度	
工事場所	沖縄県うるま市宮里281番地					図面名称	表紙・図面目録	
発注機関	沖縄県立中部病院					縮 尺	A 1:— A 3:—	
摘 要						図面番号	A－０１	
検 印	院長	副院長	事務部長	課長	担当者	名 称	株式会社 総企画設計 沖縄支店	
						資格者氏名	一級建築士 大田豊祐 第218567号 首席 敏彦	
						登録番号	一級建築士事務所 沖縄県知事登録 第116-3016号	
						所在地	沖縄県那覇市曙2-24-13 曙沖縄ビル5-A TEL:098(882)0182 FAX:098(882) 0184	

建築改修工事特記仕様書〔建築工事編〕沖縄県土木建築部				
令和2年2月改定版				
1 工事概要				
(1) 工 事 名：中部病院南病棟耐震補強改修工事				
(2) 工 事 場 所：沖縄県うるま市宮里281番地（地域地区等：）				
(3) 敷 地 面 積：38,395.24㎡				
(4) 工 事 種 目：耐震補強改修工事				
ア 建築物				
建築物の名称		中部病院南病棟		
主要用途		病院		
構造及び階数		RC造 地上5階 PH1階		
工事種別		耐震補強改修		
建築面積		1,779.50㎡	㎡	
延べ面積		6,137.70㎡	㎡	
イ 工作物及び立木				
工作物等の名称				
数量				
2 本工事の設計時期				
本工事の設計書は、令和2年11月時点での沖縄県土木建築部建築工事積算基準及び公共工事設計労務単価等に基づいて作成している。				
3 建築工事仕様				
(1) 標準仕様				
図面及び特記仕様書に記載されていない事項は、国土交通省大臣官房官庁営繕部制定の「公共建築改修工事標準仕様書(建築工事編)」[平成31年版](以下「標準仕様書」という。)による。				
(2) 特記仕様				
ア 項目は、番号に○印の付いたものを適用する。				
イ 特記事項は、「・」に○印の付いたものを適用する。				
「・」に○印がつかない場合は「※」のついたものを適用する。				
「・」と「※」に○印がついた場合は共に適用する。				
ウ 項目及び特記事項に記載の() 内表示番号は、標準仕様書の当該項目、当該図又は当該表を示す。				
エ 特記事項に記載の(参) は、国土交通省大臣官房官庁営繕部監修「公共建築工事標準仕様書(建築工事編)」[平成31年版]巻末の各部配筋参考図の当該項目を示す。				
4 その他				
(1) 公共事業労務費調査に対する協力				
ア 本工事が公共事業労務費調査の対象工事となった場合、調査票等に必要事項を正確に記入し、必要な協力を行わなければならない。また、本工事の完成後においても、同様とする。				
イ 調査票等を提出した事業所を事後に訪問して行う調査・指導等の対象になった場合、その実施に協力しなければならない。また、本工事の完成後においても、同様とする。				
ウ 公共事業労務費調査の対象工事となった場合に正確な調査票等の提出が行えるよう、労働基準法等に従って就業規則を作成するとともに、賃金台帳を調製・保存する等、日頃より雇用している現場労働者の賃金時間管理を適切に行っておかななければならない。				
エ 本工事の一部について下請契約を締結する場合には、当該下請工事の受注者(当該下請工事の一部に係る二次以降の下請負人を含む。)がアからウまでと同様の義務を負う旨を定めなければならない。				
(2) 暴力団員等による不当介入の排除対策				
受注者は、当該工事の施工に当たって「沖縄県土木建築部発注工事における暴力団員等による不当介入の排除手続きに関する合意書(平成19年7月24日)」に基づき、次に関する事項を遵守しなければならない。なお、違反したことが判明した場合は、指名停止等の措置を行うなど、厳正に対処するものとする。				
ア 暴力団員等から不当要求を受けた場合は、毅然として拒否し、その旨を速やかに監督員に報告するとともに、所轄の警察署等に被害の届出を行い、捜査上必要な協力を行うこと。				
イ 暴力団員等から不当要求による被害又は工事妨害を受けた場合は、速やかに監督員に報告するとともに所轄の警察署等に被害の届出を行うこと。				
ウ 暴力団員等に対する排除対策を講じたにもかかわらず、工事に遅れが生じるおそれがある場合は、速やかに監督員と工程に関する協議を行うこと。				
(3) ワンデーレスポンスの実施				
ア この工事はワンデーレスポンス実施対象工事である。				
「ワンデーレスポンス」とは、監督員が、受注者からの質問、協議の回答は、基本的に「その日のうち」に回答するよう対応することである。ただし、即日回答が困難な場合は、いつまでに回答が必要なのかを受注者と協議の上、回答期限を設けるなど、何らかの回答を「その日のうち」にすることである。				
イ 受注者は計画工程表の提出に当たって、作業間の関連把握や工事の進捗状況等を把握できる工程管理方法について、監督員と協議を行うこと。				
ウ 受注者は工事施工中において、問題が発生した場合及び計画工程と実施工程を比較照査し、差異が生じた場合は速やかに文書にて監督員へ報告すること。				
エ 効果・課題等を把握するためアンケート調査等のフォローアップ調査を実施する場合があるため、協力すること。				
(4) 工事監理業務への協力等				
ア 本工事の工事監理業務(建築工事監理業務委託契約に基づき、建築士法第2条第8項並びに同法第18条第3項に掲げる工事監理を行う業務をいう。以下同じ。)は、別途委託契約を締結することとしており、本工事の現場代理人等は、当該工事監理業務の履行に協力すること。				
イ 工事監理業務の受注者が配置した管理技術者、主任担当技術者並びに担当技術者(以下「管理技術者等」という。)の氏名等は、発注者から通知する。なお、管理技術者等は本工事に関する指示・承諾・協議の権限は有しない。				
ウ 設計図書において監督員に提出することとなっている書類は、原則として管理技術者等に提出すること。				
エ 建設業法第23条の2の規程に基づく工事監理に対する報告の書類は、監督員に提出すること。				
(5) 本工事の請負代金額の変更協議をする場合及び本工事と関連する工事を本工事受注者と随意契約する場合の取扱いについて				
本工事の請負代金額の変更協議をする場合又は本工事と関連する工事を本工事受注者と随意契約する場合にあたって、変更協議または関連する工事の予定価格の算定は、本工事の請負比率(元契約額÷元設計額)を変更設計額または関連工事の設計額に乘じた額で行う。				
(6) 県産資材の優先使用				
本工事に使用する資材等のうち、沖縄県内で生産、製造され、かつ、規格、品質、価格等が適正である場合はこれを優先して使用しよう努めなければならない。なお、主要建設資材の使用状況を「県産建設資材使用状況報告書」にて報告すること。				
(7) 下請業者の県内企業優先活用				
請負業者は、下請契約の相手方を県内企業(主たる営業所を沖縄県内に有する者。)から選定するように努めなければならない。				
(8) 不発弾等発見時の処理について				
本工事において、不発弾等が発見された場合には、警察署(交番、駐在所)に報告すると共に、監督員を通して関連市町村(防災主管課)、沖縄県知事公室防災危機管理課及び沖縄県土木建築部技術・建設業課に報告すること。				
また、発見された不発弾等については、警察署または自衛隊より指示等があるまでは、触れずにそのままの状態で保存すること。				
なお、これについては、下請業者へも周知すること。				
(9) ダンプトラック等の過積載等の防止について				
ア 工事用資機材等の積載超過がないようにするとともに交通安全管理を十分に行うこと。				
イ 過積載を行っている資材納入者から資材購入をしないこと。				
ウ 資材等の過積載を防止するため、資材の購入等に当たっては、資材納入業者等の利益を不当に害することのないようにすること。				
エ さし枠の装置または物品積載装置の不正改造をしたダンプカーが工事現場に入りすることがないようにすること。				
オ 「土砂等を運搬する大型自動車による交通事故の防止に関する特別措置法(以下「法」という。)の目的に鑑み、法第12条に規定する団体等の設立状況を踏まえ、同団体等の加入者の使用を促進すること。				
カ 下請契約の相手方又は資材納入者を選定するにあたっては、交通安全に関する配慮に欠けるもの又は業務に関しダンプトラック等によって悪質かつ重大な事故を発生させたものを排除すること。				
キ アからカの事につき、下請契約における受注者を指導すること。				
(10) 不正軽油の使用の禁止等について				
ア 受注者は、工事の施工に当たり、工事現場で使用し、若しくは使用させる車両(資機材等の搬出入車両を含む。)又は建設機械等の燃料として、不正軽油(地方税法第144条の32の規定に違反する燃料をいう。)を使用し、又は使用させてはならない。				
イ 受注者は、県の税務当局が実施する使用燃料の採取調査に協力しなければならない。				
(11) 設計図書における資材等の取扱いについて				
ア 本工事の設計図書及び参考図に示す資材等については、特定企業の製品又は工法を指定するものではない。				
イ 本工事で使用する資材等については、設計図書及び参考図のとりの品質規格・仕様等で積算しており、その品質規格・仕様等と同等品以上の資材を使用すること。なお、使用にあたっては監督職員の承諾を得るものとする。				
ウ 「参考図」は建設工事請負契約約款第1条に定める設計図書ではなく、発注者の積算の透明性を確保し入札者の積算、工事費内訳書作成の効率化を図ることを目的に「参考資料」として提示するものである。				
章	項 目	特 記 事 項		
1 一般共通事項	1 適用基準等	建築改修工事監理指針(令和元年版)国土交通省大臣官房官庁営繕部監修 建築工事標準詳細図(平成28年版)国土交通省大臣官房官庁営繕部監修 敷地調査共通仕様書(平成27年10月)国土交通省・国営整第173号 建築材料・設備機材等品質性能評価事業 建築材料等評価名簿(令和元年版)(一社)公共建築協会 営繕工事写真撮影要領(平成31年版) ・磁気探査実施要領(令和2年1月)沖縄県土木建築部 沖縄県土木建築部における公共建設工事の分別解体・再資源化および再生資源活用に関する実施要領(平成25年12月)沖縄県土木建築部 構造計画・施工計画の留意事項(平成25年4月)沖縄県土木建築部		
	2 工事実績情報の登録(1.1.4)	登録する。ただし、工事請負代金額が500万円未満の工事については、登録を要しない。		
	3 工事の一時中止に関する事項(1.1.9)	工事の一時中止に係る計画の作成 (1) 契約書第20条の規定により工事の一時中止の通知を受けた場合は、中止期間中における工事現場の管理に関する計画(以下「基本計画書」という。)を発注者に提出し、承諾を受けるものとする。 なお、基本計画書には、中止時点における工事の出来形、職員の体制、労働者数、搬入材料及び建設機械器具等の確認に関すること、中止に伴う工事現場の体制の縮小と再開に関すること及び工事現場の維持・管理に関する基本的事項を明らかにする。 (2) 工事の施工を一時中止する場合は、工事の続行に備え工事現場を保全すること。		
	4 工事の余裕期間	・ 本工事は、余裕期間を設定して実施する工事である。 (1) 本工事は余裕期間として【 日間】を設定した工事である。 なお、余裕期間の設定にかかる積算上の割増は考慮していない。 (2) CORINDS登録については、実工期期間にて技術者の従事期間の登録を行うこと。 (3) 余裕期間における現場代理人、主任技術者又は監理技術者の配置は不要とする。 (4) 受注者は、契約書第3条に基づき提出する工程表は、余裕期間を記入したものとする。 (5) 受注者は、着手関係書類(工程表、請負代金内訳書を除く)について、実工期の始期に提出するものとする。 (6) 受注者は、余裕期間内においては資材の搬入、仮設物の設置等工事の着手を行ってはならない。ただし、余裕期間内に施工体制等及び建設資材の確保が図られた場合は、監督職員との協議を行い、速やかに工事着手するとともに、着手関係書類を提出するものとする。 (7) 実工期の始期に変更が生じた場合は、全体工期の変更協議を行う。 (8) 受注者は、契約書第35条第1項の規定にかかわらず、実工期の始期以降でなければ、発注者に対して前払金の支払いを請求することはできない。		
5 概成工期(1.2.1)	図示された範囲は【平成 年 月 日】までに完了すること。 ※現場説明書による。			
6 品質計画等(1.2.2)	建築基準法に基づく風圧区分等を必要とする場合は次による。 (1) 風速：V0＝ m/s (平12建告第1454号第2) (2) 地表面粗度区分： (3.5.4) (3.9.3) (5.13.5) (9.3.4)			
7 施工図等(1.2.3)	(1) 施工図等の著作権に関わる当該建築物に限る使用権は、発注者に委譲するものとする。 (2) 現場代理人等は、施工に先立ち、各工事間の施工計画を調整、検討するため、各室の平面図、展開図、天井伏図(各1/50程度)及び必要な部位の断面図を作成の上、各工事の必要な内容を記載した総合図を作成する。なお、総合図は監督員に提出し、確認を受ける。 (3) 施工計画書及び施工図等は監督員の指示する時期に提出する。ただし監督員の指示がない場合は、原則として施工計画書は契約後30日以内、施工図等は工事着手前までに提出し、承諾を受ける。			
8 電気保安技術者(1.3.3)	電気工作物の工事を行う場合、その工事期間において電気保安技術者を配置し、保安業務を行うこと。			
9 施工条件(1.3.5)	施工順序等の制約 ・ 無し ・ 有り() 現場説明書による() 図示・図説による() 工事車両の駐車場所 ・ 図示・現場説明書による 資材、機材置場 ・ 図示・現場説明書による 建設発生土の仮置場 ・ 図示・現場説明書による その他の施工条件 ・ 図示・現場説明書による			
10 施工中の安全確保及び環境保全等(1.3.7)(1.3.11)	11 交通安全管理(1.3.9)		12 発生材の処理等(1.3.12)	
(1) 「低騒音型、低振動型建設機械の指定に関する規程」(平成9年7月31日建設省告示第1536号 最終改正平成13年4月9日国土交通省告示第487号)による建設機械を使用する。		(2) 本工事において以下に示す建設機械を使用する場合は原則として「排出ガス対策型建設機械指定要領(平成3年10月8日付け建設省経機発第249号最終改正平成22年3月18日付け国総施設第291号)」に基づき指定された排出ガス対策型建設機械を使用するものとする。 一般工事に用建設機械(ディーゼルエンジン出力7.5～260kW) ア バックホウ イ 車輪式トラクタショベル ウ ブルドーザ エ 発動発電機 オ 空気圧縮機 カ 油圧ユニット(基礎工事に用機械で独立したもの) キ ローラック ク ホイールクレーン		
(1) マニフェストシステムを採用し、適正な収集、運搬及び処分を行う。		(2) 本工事により発生する建設廃棄物のうち、県内の最終処分場に搬入する産業廃棄物は、産業廃棄物の処理に係る税(沖縄県産業廃棄物税)が課税されるので、適正に処理すること。		
		(3) 受注者は、工事着手前に「建設副産物情報交換システム」(COBRIS)により作成した、「再資源化報告書」、「再生資源利用促進計画書」を監督員に提出しなければならない。		
		また、受注者は、その計画書に従い建設廃棄物が適切に処理されたことを確認し、工事完成時に「建設副産物情報交換システム」(COBRIS)により作成した、「再資源化報告書」、「再生資源利用実施書」、「再生資源利用促進実施書」を監督員に提出しなければならない。		
		(4) 受注者は、工事で発生した建設廃棄物について、ゆいくる材の認定を受けた施設又はゆいくる材の認定を受けていないが、再資源化後にゆいくる材製造業者へ出荷している施設へ搬出すること。ただし、島内に当該施設がない場合はこの限りではない。		
		(5) 本工事における再資源化に要する費用(運搬費を含む処分費)は、前に掲げる施設のうち、受入条件のうちから運搬費と処分費(平日作業用)の合計が最も経済的になるものを見込んでいる。したがって、正当な理由がある場合を除き、再資源化に要する費用の変更は行わない。		
		(6) アスファルト舗装版切断に伴い発生する濁水及び粉体の取扱基準について		
		ア 舗装切断作業に伴い、切断機械から発生する濁水及び粉体(以下、廃棄物という。)については、廃棄物吸引機能を有する切断機械等により回収するものとする。回収された廃棄物については、関係機関等と協議の上、適正に処理するものとし、必要と認められる経費については変更契約できるものとする。		
		「適正に処理」とは、「廃棄物処理及び清掃に関する法律」に基づき、産業廃棄物の排出事業者(請負業者)が産業廃棄物の処理を委託する際、適正処理のために必要な廃棄物情報(成分性状等)を処理業者に提供することが必要である。なお、工事に際して特別な混入物が無ければ、下記HPに掲載されている「濁水及び粉体の分析結果」を用いても差し支えない。 http://www.pref.okinawa.lg.jp/site/kankyoe/seibi/sangyo/asu-faruto.html		
		なお、受注者は、廃棄物の処理に係る産業廃棄物管理票(マニフェスト)について、監督員から請求があった場合は提示しなければならない。		
		イ 発生する濁水(汚濁)に関しては「アスファルト舗装版切断に伴い発生する濁水の取扱基準について(通知)(平成24年3月28日付け土技第1257号)」に基づき、適正に処理すること。		
		ウ 発生する粉体に関しては「アスファルト舗装版切断に伴い発生する廃棄物の取扱いについて(通知)(平成25年1月17日付け土技第942号)」に基づき、適正に処理すること。		
工事名称		中部病院南病棟耐震補強改修工事	工事年度	令和3年度
工事場所		沖縄県うるま市宮里281番地	図面名称	建築改修工事特記仕様書(その1)
発注機関		沖縄県立中部病院	縮 尺	A1: - A3: -
摘 要		図面番号 A - 02		
検 印		管理建築士	設 計	製 図
		設計者	名 称	株式会社 綜企画設計 沖縄支店
			資格者氏名	一級建築士 大臣登録 第218507号 首藤 敏彦
			登録番号	一級建築士事務所 沖縄県知事登録 第116-3016号
			所 在 地	沖縄県那覇市曙2-24-13 曙沖南ビル5-A

5

建具改修工事へ続き

5

樹脂製建具
(5.3.2)
(表5.3.1)
(表5.3.2)
(表5.3.3)
(5.3.4)
(5.3.5)

(1)

外部に面する樹脂製建具の性能等級等
種別耐風圧性気密性水密性枠見込み寸法施工箇所

(2)

特殊なドアセット等の適用及び等級
ドアセット等の種類施工箇所等級備考
・防音ドアセット
・断熱ドアセット
・耐震ドアセット

(3)

表面色:

(4)

水切り及びげん板等の加工及び組立は、図示による。

6

鋼製建具
(5.4.2)
(表5.2.1)
(表5.4.1)

(1)

建具の性能等
施工箇所気密性水密性耐風圧性備考(材料等)

(2)

特殊なドアセット等の適用及び等級
ドアセット等の種類施工箇所等級備考
・簡易気密型ドアセット

(3)

鋼板の種類:【・JIS G 3302・JIS G 3317】

7

鋼製軽量建具
(5.5.2)
(5.5.3)

(1)

建具の性能等
種別耐風圧性気密性水密性枠見込み寸法施工箇所
図示

(2)

特殊なドアセット等の適用及び等級
ドアセット等の種類施工箇所等級備考
・簡易気密型ドアセット

(3)

ビニル被覆鋼板:【・使用する・使用しない】

(4)

カラー鋼板の適用:【・使用する・使用しない】

8

ステンレス製建具(5.6.2)
(表5.2.1)
(表5.4.1)

(1)

建具の性能等
施工箇所気密性水密性耐風圧性備考(材料等)

(2)

表面仕上げ:【※HL・パイブレーション・鏡面・】

9

建具用金物
(5.7.2)
(5.7.3)
(表5.7.1)

(1)

建具用金物の材質、形状及び寸法
形式金物の種類見え掛り部の材質備考
図示

(2)

建具用金物の取付け位置等は、図示による。

10

鍵
(5.7.4)

(1)

マスターキー:【・製作する・製作しない】

(2)

関連工事がある場合は、受注者間で協議し1つの鍵箱にまとめて納品する。

11

自動ドア開閉装置
(5.8.3)(表5.8.4)

(1)

戸の開閉方法:【・引戸・開き戸・折戸】

(2)

センサーの種類:

12

シャッター
(5.10.2)(5.11.2)
(5.11.4)

(1)

シャッターの種類:【・重量(・)・軽量】

(2)

耐風圧強度:

(3)

重量シャッターの場合のシャッターケース:
【・設ける・設けない】

(4)

スラットの形状:
【・インターロッキング形・オーバーラッピング型】

13

オーバーヘッドドア
(5.12.2)

(1)

耐風圧性能の区分:

(2)

開閉機能:【※バランス式・チェーン式・電動式】

(3)

収納形式による区分:

14

ガラス
(5.13.2)(5.13.4)
(5.13.5)

(1)

ガラスの種類及び厚さ等
ガラスの種類厚さ等備考
図示

(2)

ガラス留め材
建具の種類材種

(3)

熱線反射ガラスの映像調整:

(4)

ガラスブロックの材料及び工法
表面形状呼び寸法厚さ壁用金属枠補強材色金属製化粧力バー

(5)

ガラスブロック積みを用いる化粧目地モルタルの色:

15

その他

既設資材の処理及び処分方法:現場説明書による。

6

内装改修工事

1

既存床の撤去等

2

木下地等
(6.5.1)(6.5.2)
(表6.5.1)
(表6.5.2)
(表6.5.3)

(1)

見え掛り面の表面仕上げの程度
施工箇所種類
・A種・B種・C種・H-種
・A種・B種・C種・H-種

(2)

木材(下地材)の含水率: ※A種・B種
木材(造作材)の含水率: ※A種・B種

2

材料及び品質
(8.2.1)

(8.3.4)(8.4.2)

(表8.3.4)

(8.4.2)(8.4.3)
(8.3.8)

(8.2.2)

(8.2.4)

(8.1.2.4)

(8.1.3)(8.9.1)
(表8.1.1)
(表8.9.1)

(8.1.4)(表8.1.4)
(8.7.8)

(8.2.1.8)

(8.2.8)(表8.2.7)

(8.17.4)
(8.18.2)(8.18.3)

(8.2.14)

(8.2.9)(8.13.2)

(8.14.2)

3

特殊機能床材の適用:
【・帯電防止床シート又は床タイル・視覚障害者用床タイル・耐動荷重性床シート・防滑性床シート又は床タイル】

施工箇所種類(・形状)厚さ等

8

カーペット敷き
(6.9.3)(6.9.4)
(表6.9.1)
(表6.9.2)

9

合成樹脂塗床
(6.10.3)

10

フローリング張り

11

フローリングボードの特殊張り

12

畳敷き
(6.12.2)

13

せつこうボード、その他ボード及び合板張り
(6.13.2)(6.13.3)
(表6.13.5)

(1)

畳の種別【・A種・B種・C種・D種(種別:・)】

(2)

畳表に使用する材料は沖縄県産とする。

(1)

せつこうボード
規格名称種類の記号厚さ施工箇所目地工法の種類
図示

(2)

合板の種類
合板の名称施工箇所その他の仕様
※図示(A-・)による。

(3)

※合板の木材処理(防虫・防蟻)については、本特記仕様書第12章第3項及び第4項を適用する。

(3)

軽量鉄骨壁下地ボード遮音壁に用いる遮音シール材:
【・】

品質及び防火性能:【・】

14

壁紙張り
(6.14.2)

15

モルタル塗り
(6.15.3)(6.15.6)

16

タイル張り
(6.16.2)(6.16.3)
(6.16.5)
(表6.16.4)

(1)

伸縮目地材の位置は、図示による。

(2)

タイルの種類
施工箇所形状・寸法うわぐすり吸水率役物色備考
図示

(3)

タイルの試験張り:【・行う・行わない】

(4)

タイルの見本焼き:【・行う・行わない】

(5)

壁タイル張りの工法等
タイルの種類大きさ工法張付け材料の種類、塗厚等
図示

(1)

セルフレベリング材の種類:【・せつこう系・セメント系】

(2)

セルフレベリング材の塗厚:

既設資材の処理及び処分方法:現場説明書による。

7

塗装改修工事

1

塗装の種類及び種別
(7.1.4)(7.2.2)~(7.14.2)

2

保証

3

その他

8

耐震改修工事

1

既存部分の撤去等

(1)

既存構造体の撤去範囲及びはつりだした鉄筋及び鉄骨の処置は、図示による。(8.21.2)(8.22.2)(8.23.2)(8.25.2)(8.24.4)(8.26.5)(8.27.2)

(2)

既存部分の目荒らしの程度:
(8.21.3)(8.22.3)(8.23.3)

(3)

既存部の取り合い部分の割製補強筋の仕様:
(8.21.6)(8.22.7)(8.26.10)(8.27.6)

既設資材の処理及び処分方法:現場説明書による。

1

鉄筋
鉄筋の種類等
種類の記号呼び名(mm)備考
図示

イ

鉄筋の継手
施工部位継手の種類備考(重ね継手の長さ等)
図示

ウ

鉄筋の定着長さ
【※図示による。・】

エ

帯筋組立の形
施工箇所配筋の方法その他特記すべき事項
【・(参-・)による。・図示】

オ

柱、梁の主筋の継手を同一箇所には、応力集中やコンクリートの充填性等について十分検討し、監督員の承諾を受けて施工すること。

カ

機械式継手、溶接継手の場合のあきの寸法:

キ

圧接部の超音波探傷試験:【・行う・行わない】

ク

機械式継手の種類:・図示・

(2)

溶接金網
網目の形状寸法鉄線の経備考
図示

(3)

あと施工アンカー
あと施工アンカーの材料
種類引張耐力せん断耐力径・埋込み深さアンカー及び接合筋確認強度
金属系図示
接着系図示

イ

アンカー筋の新設壁内への定着長さ:【・図示】

ウ

あと施工アンカーの性能確認試験:
・実施する・実施しない

エ

埋込み配管等の探査の範囲及び方法は、図示による。

(4)

コンクリート
コンクリートの種類等
気乾単位容積質量による種類類別等設計基準強度(Fc)施工部位
・普通コンクリート・軽量コンクリート※Ⅰ類・Ⅱ類図示
・普通コンクリート・軽量コンクリート※Ⅰ類・Ⅱ類
・普通コンクリート・軽量コンクリート※Ⅰ類・Ⅱ類

イ

材齢28日圧縮強度の推定に用いる供試体は現場における「水中養生」とする。

ウ

セメントの種類:
【※普通ポルトランドセメント・フライアッシュセメントB種・フライアッシュセメントB種の適用箇所:【・図示・】

エ

骨材のアルカリシリカ反応性による区分: ※A・B

オ

骨材のアルカリシリカ反応性による区分: ※A・B

カ

コンクリート打直し仕上げの種類等
仕上げの種類打増し厚さ施工部位備考
図示

キ

軽量コンクリート
施工部位種類気乾単位容積質量
・1種・2種

ク

水又は土に接する軽量コンクリートの使用
・有り【使用箇所:・図示・】

ケ

コンクリートの打込み工法:【・流込み工法・圧入工法】

(5)

鋼材
鋼材の種類等
記号の種類適用箇所備考
形状及び寸法は、図示による。

イ

錆止め塗料の種別:【・A種・B種】

ウ

耐火被覆の種別及び性能
種類所要性能及び摘要箇所

エ

板厚方向に引張力を受ける鋼板の試験:

(6)

高力ボルト
高力ボルトの種類等
種類径縁端距離間隔ゲージ備考
すべり係数試験:【・実施する・実施しない】
試験の方法、試験片の摩擦面の処理:【・図示・】

工事名称

中部病院南病棟耐震補強改修工事

工事年度

令和3年度

工事場所

沖縄県うるま市宮里281番地

図面名称

建築改修工事特記仕様書(その3)

発注機関

沖縄県立中部病院

縮尺

A1:-A3:-

摘要

図面番号

A-O4

検印

管理建築士

設計

製図

名称

株式会社 総企画設計 沖縄支店

資格者氏名



一級建築士 大庭登録 第218567号 首藤 敏彦

登録番号


一級建築士事務所 沖縄県知事登録 第116-3016号

所在地


沖縄県那覇市曙2-24-13 曙沖縄ビル5-A

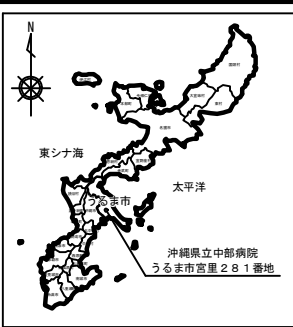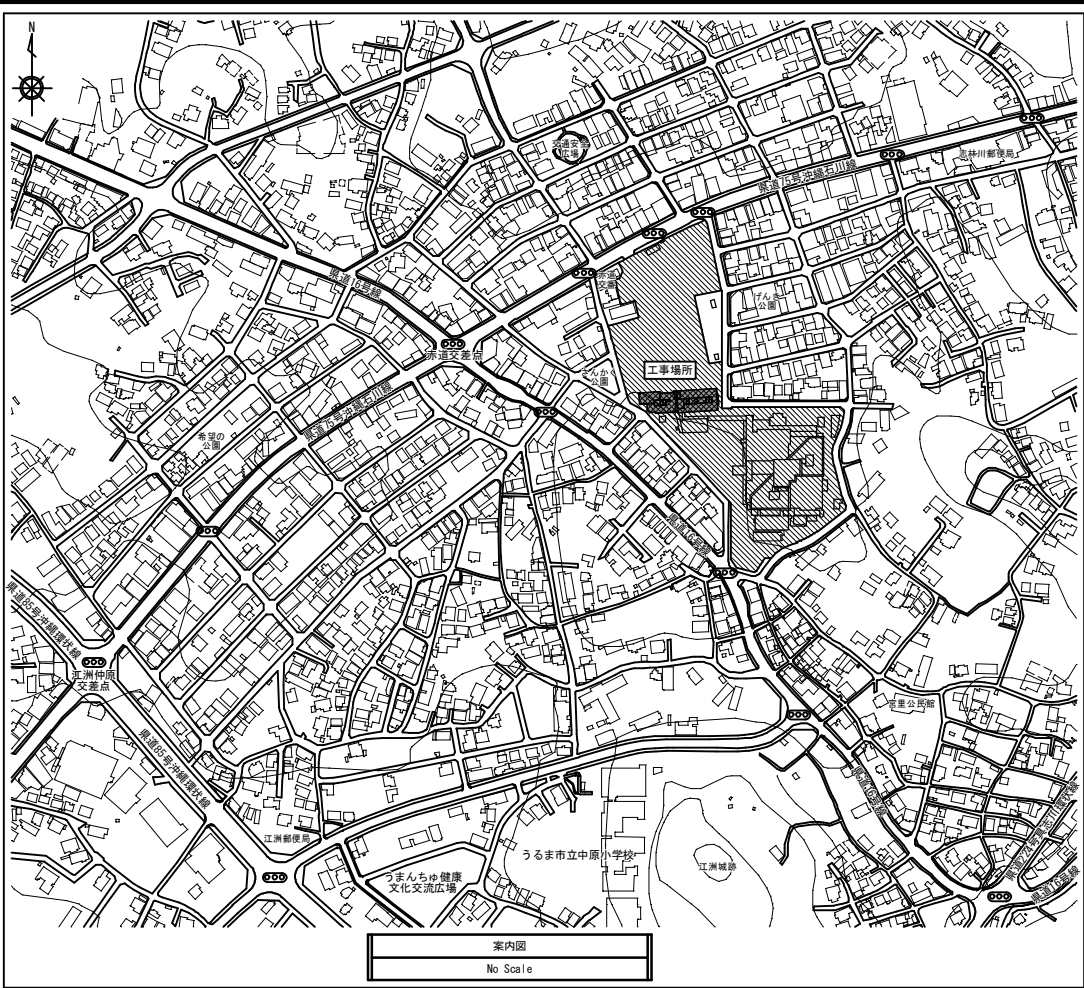

建物概要		工事概要	
施設名称	沖縄県立中部病院	工事種別	耐震補強改修工事
所在地	沖縄県うるま市宮里281番地	改修工法	壁：増設耐震補強壁
敷地面積	38,395.24㎡		柱：連続繊維巻き補強
建物名称	中部病院南病棟		耐震補強に伴なう内部改修
構造	鉄筋コンクリート造	工事対象	本工事：1階から3階の図示部分
階数	地上5階、PH階1階		仮造折病床移動工事：1階及び4階の図示部分
主要用途	病院	特記事項	本工事に先立ち、4階の仮設工事を行い1階造折病床を移動する。
建築面積	1,779.50㎡		本工事は下層階から順次行う。
述べ床面積	6,137.70㎡		1階本工事が完了し、造折病床を1階へ再移動した後は4階の復旧を行う。
既存竣工年	新築時：昭和56年(1981年)、改修時：平成14年(2002年)		

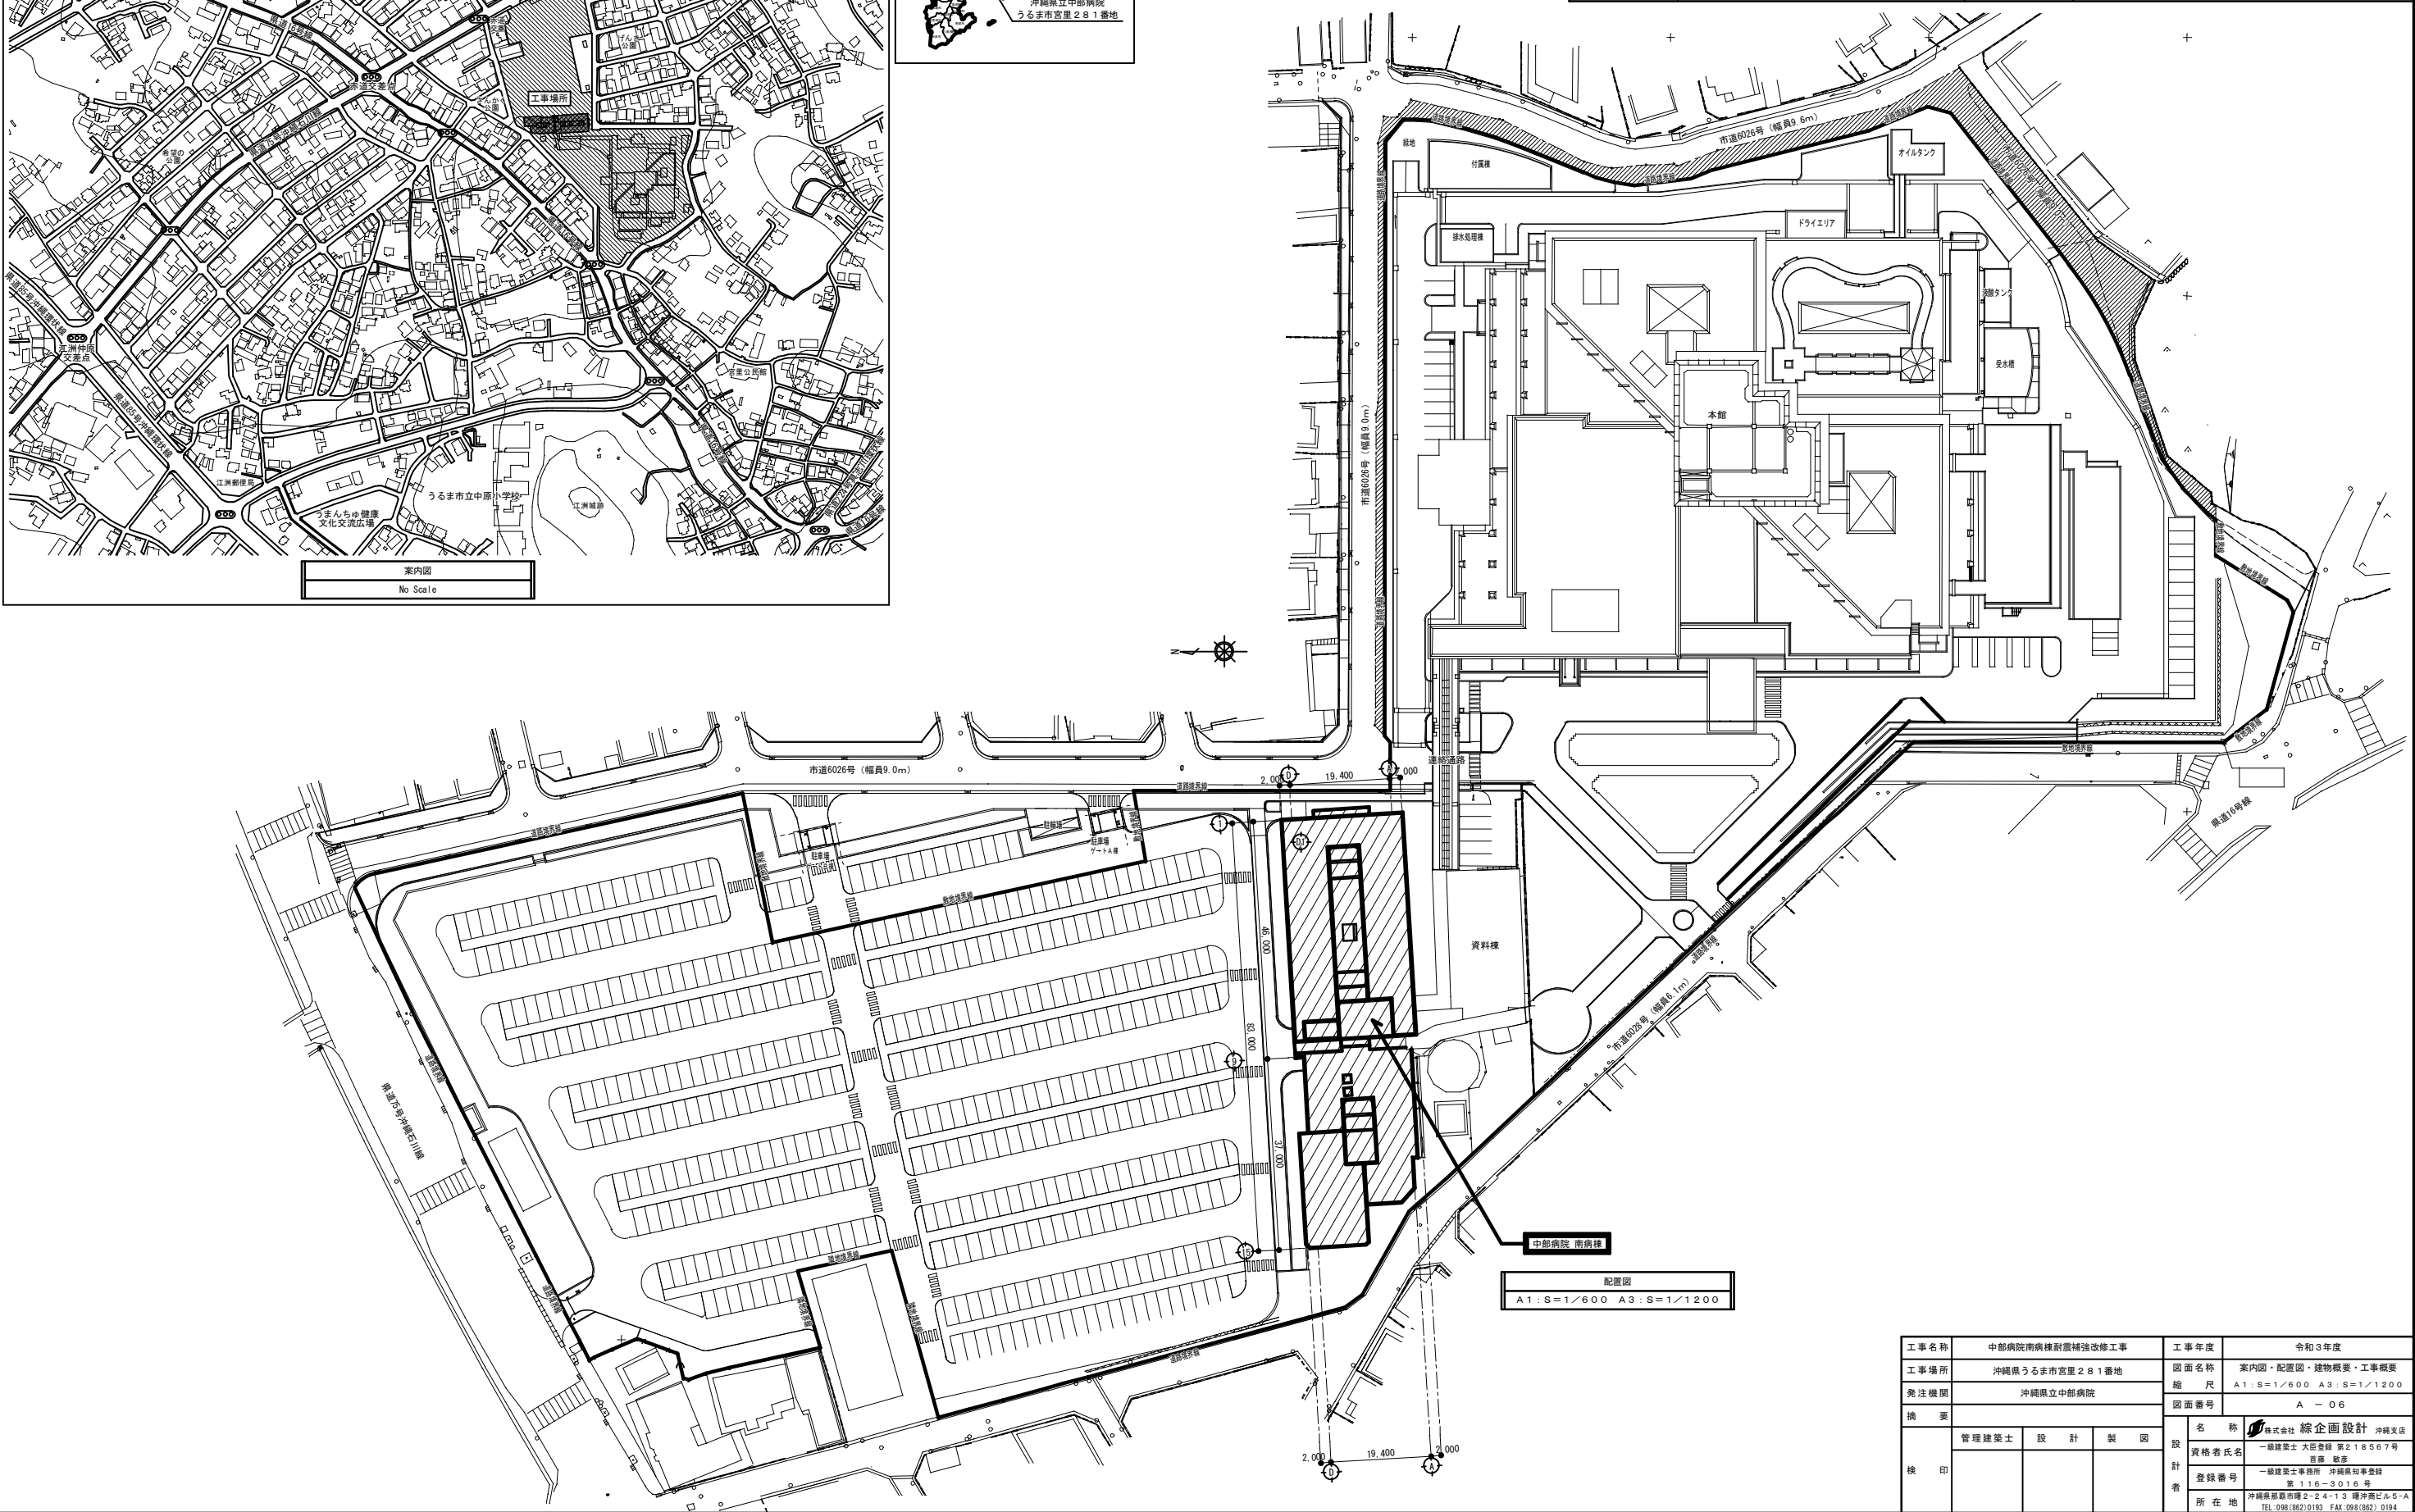

工事名称	中部病院南病棟耐震補強改修工事	工事年度	令和3年度
工事場所	沖縄県うるま市宮里281番地	図面名称	案内図・配置図・建物概要・工事概要
発注機関	沖縄県立中部病院	縮尺	A1:S=1/600 A3:S=1/1200
摘要		図面番号	A - 06
検印	管理建築士	設計	製図
設計者	名称	株式会社 総企画設計	沖縄支店
	資格者氏名	一級建築士 大田豊祐 第218567号	首席 敏彦
	登録番号	一級建築士事務所 沖縄県知事登録 第116-3016号	
	所在地	沖縄県那覇市港2-24-13 博沖縄ビル5-A	TEL:098(882)0192 FAX:098(882)0194

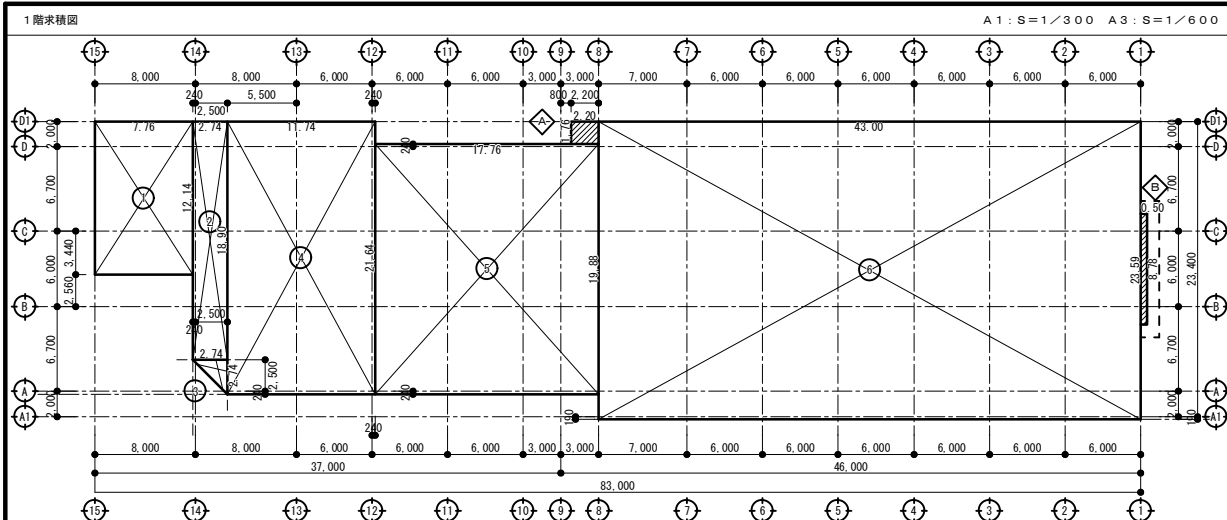

共通事項		
・本表は本工事に用いる内外装仕上げを一括して表す。各一覧表及び材料表に記載の符号等は、本表以外の設計図にも適用する。 ・コンクリートとコンクリートブロックまたは、軽鉄下地との壁取合部には化粧目地を設ける。 ・せつこうボードはV目地突付工法（ペベルエッジ）とする。出隅はアルミジョイナー、入隅は塩ビ製ジョイナーとする。 ・壁と天井取合部分にはシーリングの場合を除き、全て廻り縁（塩ビ製）を入れる。 ・ビニル床シートは全て溶接工法とし、エポキシ系接着剤を使用する。 ・内装材は全てF☆☆☆☆以上の建材又は、規制対象外の建材を使用する。またノンアスベスト建材を使用する。 ・内外装工事材料はあらかじめ見本品を提出して、材質・寸法・色合い等仕上について監督官の確認を得る事。		
外部仕上表		
部位	位置	仕上
屋根	工事対象外	

下地・仕上材符号一覧表	
符号	名称
R C	コンクリート
C B	コンクリートブロック
M	モルタル塗り
J M	樹脂モルタル
L G S	軽量鉄骨下地
G B・R	石こうボード
G B・S	シーリング石こうボード
G B・F	強化石こうボード
G B・D	化粧石膏ボード
F K	けい酸カルシウム板
D R	ロックウール化粧吸音板

外部仕上表		防火認定・耐火認定	
外壁	工事対象外	改修前：土間RC直均し	改修後：土間RC直均し補修
	一部改修（北側入り口）		
	工事対象外		
	一部改修（北側入り口）	改修前：C B下地M（t=25）複層塗材E	改修後：C B下地M（t=25）複層塗材E
軒天	工事対象外		
	一部改修（北側入り口）	改修前：L G S（25型）地下アルミスバンドレル	改修前：L G S（25型）地下アルミスバンドレル
改修内容の略語			
改修前		改修後	
A	仕上げ撤去	a	仕上げ新設
B	図示範囲の仕上げ撤去	b	図示範囲の仕上げ新設
C	下地共撤去	c	下地共新設
D	図示範囲の下地共撤去	d	図示範囲の下地共新設
E	下地の調整	e	塗装の差替え
F	既存のまま	f	既存のまま


内部仕上表																
位置	室名	区分	下地	床	改修内容	巾 木	改修内容	下地	壁	改修内容	天井	改修内容	天井	備考		
1階	待合室	改修前	RC	M	ビニル床シート(HS)	B	ビニル巾木(H100)	B	LGS RC	GB・R(9.5+12.5) EP塗り M(20) EP塗り	D B	LGS	GB・R(12.5)+DR(12)	D	2,500	
		改修後	RC	M	ビニル床シート(HS)	b	ビニル巾木(H100)	b	LGS	GB・R(9.5+12.5) EP塗り	d	LGS	GB・R(12.5)+DR(12)	d	2,500	
	CAPD室	改修前	RC	M	ビニル床シート(HS)	B	ビニル巾木(H100)	B	LGS RC	GB・R(9.5+12.5) EP塗り M(20) EP塗り	D B	LGS	GB・D(9.5)	D	2,500	
		改修後	RC	M	ビニル床シート(HS)	b	ビニル巾木(H100)	b	LGS	GB・R(9.5+12.5) EP塗り	d	LGS	GB・D(9.5)	d	2,500	
	男子便所	改修前	M	ビニル床シート(FS)(耐薬品)	B	床立上げ(H100)	B	LGS RC	GB・S(9.5+12.5) 陶器質タイル(100角) M 陶器質タイル(100角)	D D	LGS	FK(6) VP塗り	D	2,300		
		改修後	M	ビニル床シート(FS)(耐薬品)	b	床立上げ(H100)	b	LGS RC	GB・S(9.5+12.5) 陶器質タイル(100角) M 陶器質タイル(100角)	d d	LGS	FK(6) EP・G塗り	d	2,300		
	女子便所	改修前	RC	M	ビニル床シート(FS)(耐薬品)	B	床立上げ(H100)	B	LGS RC	GB・S(9.5+12.5) 陶器質タイル(100角) M 陶器質タイル(100角)	D D	LGS	FK(6) VP塗り	D	2,300	カラシバック撤去
		改修後	RC	M	ビニル床シート(FS)(耐薬品)	b	床立上げ(H100)	b	LGS RC	GB・S(9.5+12.5) 陶器質タイル(100角) M 陶器質タイル(100角)	d d	LGS	FK(6) EP・G塗り	d	2,300	カラシバック復旧
	車椅子便所	改修前	RC	M	ビニル床シート(FS)(耐薬品)	B	床立上げ(H100)	B	LGS	GB・S(9.5+12.5) 陶器質タイル(100角)	D	LGS	FK(6) VP塗り	D	2,300	
		改修後	RC	M	ビニル床シート(FS)(耐薬品)	b	床立上げ(H100)	b	LGS	GB・S(9.5+12.5) 陶器質タイル(100角)	d	LGS	FK(6) EP・G塗り	d	2,300	
	女子更衣室	改修前	RC	M	ビニル床シート(HS)	B	ビニル巾木(H100)	B	LGS RC	GB・R(9.5+12.5) EP塗り M(20) EP塗り	D B	LGS	GB・D(9.5)	D	2,300	
		改修後	RC	M	ビニル床シート(HS)	b	ビニル巾木(H100)	b	LGS	GB・R(9.5+12.5) EP塗り	d	LGS	GB・D(9.5)	d	2,300	
	男子更衣室	改修前	M	ビニル床シート(HS)	B	ビニル巾木(H100)	B	LGS RC	GB・R(9.5+12.5) EP塗り M(20) EP塗り	D B	LGS	GB・D(9.5)	D	2,300		
		改修後	M	ビニル床シート(HS)	b	ビニル巾木(H100)	b	LGS	GB・R(9.5+12.5) EP塗り	d	LGS	GB・D(9.5)	d	2,300		
	ディールーム	改修前	M	ビニル床シート(HS)	B	ビニル巾木(H100)	B	LGS RC	GB・R(9.5+12.5) EP塗り M(20) EP塗り	D B	LGS	GB・D(9.5)	D	2,300	カラシバック撤去 流し台・吊り戸棚一時撤去	
		改修後	M	ビニル床シート(HS)	b	ビニル巾木(H100)	b	LGS	GB・R(9.5+12.5) EP塗り	d	LGS	GB・D(9.5)	d	2,300	カラシバック復旧 流し台・吊り戸棚再取付け	
	汚物流し	改修前	M	ビニル床シート(FS)(耐薬品)	B	床立上げ(H100)	B	LGS	GB・S(9.5+12.5) VP塗り	D	LGS	FK(6) VP塗り	D	2,300	カラシバック撤去 木製棚一時撤去	
		改修後	M	ビニル床シート(FS)(耐薬品)	b	床立上げ(H100)	b	LGS	GB・S(9.5+12.5) EP・G塗り	d	LGS	FK(6) EP・G塗り	d	2,300	カラシバック復旧 木製棚再取付け	
	器材室(2)	改修前	M	ビニル床シート(HS)	B	ビニル巾木(H100)	B	LGS RC	GB・R(9.5+12.5) EP塗り M(20) EP塗り	D D	LGS	GB・D(9.5)	D	2,300		
		改修後	M	ビニル床シート(HS)	b	ビニル巾木(H100)	b	LGS CB	GB・R(9.5+12.5) EP塗り M(20) EP塗り	d D	LGS	GB・D(9.5)	d	2,300		
	廊下	改修前	M	ビニル床シート(HS)	B	ビニル巾木(H350)	B	LGS RC	GB・R(9.5+12.5) EP塗り M(20) EP塗り	D D	LGS	GB・R(12.5)+DR(12)	D	2,500	手摺一時撤去	
		改修後	M	ビニル床シート(HS)	b	ビニル巾木(H350)	b	LGS CB	GB・R(9.5+12.5) EP塗り M(20) EP塗り	d D	LGS	GB・R(12.5)+DR(12)	d	2,500	手摺再取付け	
	看護師更衣室(女)	改修前	M	ビニル床シート(HS)	B	ビニル巾木(H100)	B	LGS	GB・R(9.5+12.5) EP塗り	D	LGS	GB・D(9.5)	D	2,625		
		改修後	M	ビニル床シート(HS)	b	ビニル巾木(H100)	b	LGS	GB・R(9.5+12.5) EP塗り	d	LGS	GB・D(9.5)	d	2,625		
	廊下(北側入口)	改修前	M	ビニル床シート(HS)	B	ビニル巾木(H100)	B	RC CB	M(20) EP塗り M(20) EP塗り	D D	LGS	GB・R(12.5)+DR(12)	D	2,500		
		改修後	M	ビニル床シート(HS)	b	ビニル巾木(H100)	b	RC CB	M(20) EP塗り M(20) EP塗り	d d	LGS	GB・R(12.5)+DR(12)	d	2,500		
	便所(階段下)	改修前	M	ビニル床シート(FS)(耐薬品)	F	床立上げ(H100)	F	CB	M 陶器質タイル(100角) (W600×H1500)	D	LGS	FK(6) VP塗り	F	2,300		
		改修後	M	ビニル床シート(FS)(耐薬品)	f	床立上げ(H100)	f	CB	M 陶器質タイル(100角) (W600×H1500)	d	LGS	FK(6) VP塗り	f	2,300		
	階段室(北側)	改修前	M	ビニル床タイル(KT)	B	ビニル巾木(H100)	B	RC	M(20) 多彩模様塗り	D	RC	内装薄塗E	F	-		
		改修後	M	ビニル床タイル(KT)	b	ビニル巾木(H100)	b	RC	M(20) 多彩模様塗り	d	RC	内装薄塗E	f	-		

内部仕上表															
位置	室名	区分	下地	床	改修内容	巾 木	改修内容	下地	壁	改修内容	天井	改修内容	天井	備考	
2階	ナース ステーション	改修前	M	ビニル床シート (HS)	B	ビニル巾木 (H100)	B	CB	M (20) E P 塗 り	D	L G S	GB - D (9.5)	D	2,500	カラシバック撤去 机・棚・吊り棚一時撤去 棚・吊り棚一時撤去
		改修後	M	ビニル床シート (HS)	b	ビニル巾木 (H100)	b	L G S	GB - R (9.5+12.5) E P 塗 り	d	L G S	GB - D (9.5)	d	2,500	カラシバック復旧 机・棚・吊り棚再取付け 棚・吊り棚再取付け
準備室	改修前	M	ビニル床シート (HS)	B	ビニル巾木 (H100)	B	CB	M (20) E P 塗 り	D	L G S	GB - D (9.5)	D	2,500	カラシバック撤去	
		改修後	M	ビニル床シート (HS)	b	ビニル巾木 (H100)	b	L G S	GB - R (9.5+12.5) E P 塗 り	d	L G S	GB - D (9.5)	d	2,500	カラシバック復旧
処置室	改修前	M	ビニル床シート (HS)	B	ビニル巾木 (H100)	B	R C	M (20) E P 塗 り	D	L G S	GB - D (9.5)	D	2,300	流し台一時撤去 棚一時撤去	
		改修後	M	ビニル床シート (HS)	b	ビニル巾木 (H100)	b	L G S	GB - R (9.5+12.5) E P 塗 り	d	L G S	GB - D (9.5)	d	2,300	流し台再取付け カラシバック新設 棚再取付け
看護師長室	改修前	M	ビニル床シート (HS)	B	ビニル巾木 (H100)	B	CB	M (20) E P 塗 り	D	L G S	GB - D (9.5)	D	2,500		
		改修後	M	ビニル床シート (HS)	b	ビニル巾木 (H100)	b	L G S	GB - R (9.5+12.5) E P 塗 り	d	L G S	GB - D (9.5)	d	2,500	
リネン庫	改修前	M	ビニル床シート (HS)	B	ビニル巾木 (H350)	B	CB	M (20) E P 塗 り	D	L G S	GB - R (12.5)+D R (12)	D	2,300	棚一時撤去	
		改修後	M	ビニル床シート (HS)	b	ビニル巾木 (H350)	b	L G S	GB - R (9.5+12.5) E P 塗 り	d	L G S	GB - R (12.5)+D R (12)	d	2,300	棚再取付け
汚物処理室	改修前	M	ビニル床シート (FS) (耐薬品)	B	床立上げ (H100)	B	CB	M (20) V P 塗 り	D	L G S	FK (6) V P 塗 り	D	2,300	流し台・吊り戸棚一時撤去	
		改修後	M	ビニル床シート (FS) (耐薬品)	b	床立上げ (H100)	b	L G S	GB - S (9.5+12.5) E P - G 塗 り	d	L G S	FK (6) E P - G 塗 り	d	2,300	流し台・吊り戸棚再取付け カラシバック新設
洗面	改修前	M	ビニル床シート (HS)	B	陶器質タイル張り (100角)	B	CB	M 陶器質タイル (100角)	D	L G S	FK (6) V P 塗 り	D	2,035		
		改修後	M	ビニル床シート (HS)	b	陶器質タイル張り (100角)	b	L G S	GB - S (9.5+12.5) 陶器質タイル (100角)	d	L G S	FK (6) E P - G 塗 り	d	2,035	
廊下	改修前	M	ビニル床シート (HS)	B	ビニル巾木 (H350)	B	CB	M (20) E P 塗 り	D	L G S	GB - R (12.5)+D R (12)	D	2,500	手摺一時撤去	
		改修後	M	ビニル床シート (HS)	b	ビニル巾木 (H350)	b	L G S	GB - R (9.5+12.5) E P 塗 り	d	L G S	GB - R (12.5)+D R (12)	d	2,500	手摺再取付け
洗濯・洗面	改修前	M	ビニル床シート (FS) (耐薬品)	B	床立上げ (H100)	B	CB	M (20) V P 塗 り	D	L G S	FK (6) V P 塗 り	D	2,300		
		改修後	M	ビニル床シート (FS) (耐薬品)	b	床立上げ (H100)	b	L G S	GB - S (9.5+12.5) E P - G 塗 り	d	L G S	FK (6) E P - G 塗 り	d	2,300	
3階	ナース ステーション	改修前	M	ビニル床シート (HS)	B	ビニル巾木 (H100)	B	R C	M (20) E P 塗 り	D	L G S	GB - D (9.5)	D	2,400	カラシバック撤去 机一時撤去 棚一時撤去
		改修後	M	ビニル床シート (HS)	b	ビニル巾木 (H100)	b	L G S	GB - R (9.5+12.5) E P 塗 り	d	L G S	GB - D (9.5)	d	2,400	カラシバック復旧 机再取付け 棚再取付け
準備室	改修前	M	ビニル床シート (HS)	B	ビニル巾木 (H100)	B	R C	M (20) E P 塗 り	D	L G S	GB - D (9.5)	D	2,400	カラシバック撤去	
		改修後	M	ビニル床シート (HS)	b	ビニル巾木 (H100)	b	L G S	GB - R (9.5+12.5) E P 塗 り	d	L G S	GB - D (9.5)	d	2,400	カラシバック復旧
処置室	改修前	M	ビニル床シート (HS)	B	ビニル巾木 (H100)	B	R C	M (20) E P 塗 り	D	L G S	GB - D (9.5)	D	2,300	カラシバック撤去 流し台一時撤去 棚一時撤去	
		改修後	M	ビニル床シート (HS)	b	ビニル巾木 (H100)	b	L G S	GB - R (9.5+12.5) E P 塗 り	d	L G S	GB - D (9.5)	d	2,300	カラシバック復旧 流し台再取付け 棚再取付け
看護師長室	改修前	M	ビニル床シート (HS)	B	ビニル巾木 (H100)	B	R C	J M (20) E P 塗 り	D	L G S	GB - D (9.5)	D	2,500	麻薬金庫棚一時撤去	
		改修後	M	ビニル床シート (HS)	b	ビニル巾木 (H100)	b	L G S	GB - R (9.5+12.5) E P 塗 り	d	L G S	GB - D (9.5)	d	2,500	麻薬金庫棚再取付け
廊下	改修前	M	ビニル床シート (HS)	B	ビニル巾木 (H350)	B	CB	M (20) E P 塗 り	D	L G S	GB - R (12.5)+D R (12)	D	2,500	手摺一時撤去	
		改修後	M	ビニル床シート (HS)	b	ビニル巾木 (H350)	b	L G S	GB - R (9.5+12.5) E P 塗 り	d	L G S	GB - R (12.5)+D R (12)	d	2,500	手摺再取付け
4階	廊下	改修前	M	ビニル床シート (HS)	F	ビニル巾木 (H350)	F	CB・R C	M (20) E P 塗 り	F	L G S	GB - R (12.5)+D R (12)	F	2,500	
		改修後	M	ビニル床シート (HS)	f	ビニル巾木 (H350)	f	CB・R C	M (20) E P 塗 り	f	L G S	GB - R (12.5)+D R (12)	f	2,500	※天井点検口の新設
病室 7室 南401～南408	改修前	M	ビニル床シート (HS)	F	ビニル巾木 (H100)	F	CB・R C	M (20) E P 塗 り	F	L G S	GB - R (9.5+12.5) E P 塗 り	F	2,500		
		改修後	M	ビニル床シート (HS)	f	ビニル巾木 (H100)	f	CB・R C	M (20) E P 塗 り	f	L G S	GB - R (9.5+12.5) E P 塗 り	f	2,500	※天井点検口の新設

工事名称	中部病院南棟耐震補強改修工事	工事年度	令和3年度
工事場所	沖縄県うるま市宮里281番地	図面名称	仕上表
発注機関	沖縄県立中部病院	縮尺	A1:No Scale A3:No Scale
換		図面番号	A-08
換印	管理建築士	設計	製図
	資格者氏名	一級建築士 大庭良雄 第218567号	
	登録番号	一級建築士事務所 沖縄県知事登録 第116-3016号	
	所在地	沖縄県那覇市港2-24-13 博沖ビル5-A TEL:098(882)1192 FAX:098(882)0194	



工事名称	中部病院南棟計画補修改修工事	工事年度	令和3年度
工事場所	沖縄県うるま市宮里281番地	図面内容	1階平面図(1) 改修前(撤去図)
発注機関	沖縄県立中部病院	縮尺	A1:S=1/100 A3:S=1/200
摘要		図面番	A-O9
	管理建築士	設計	製図

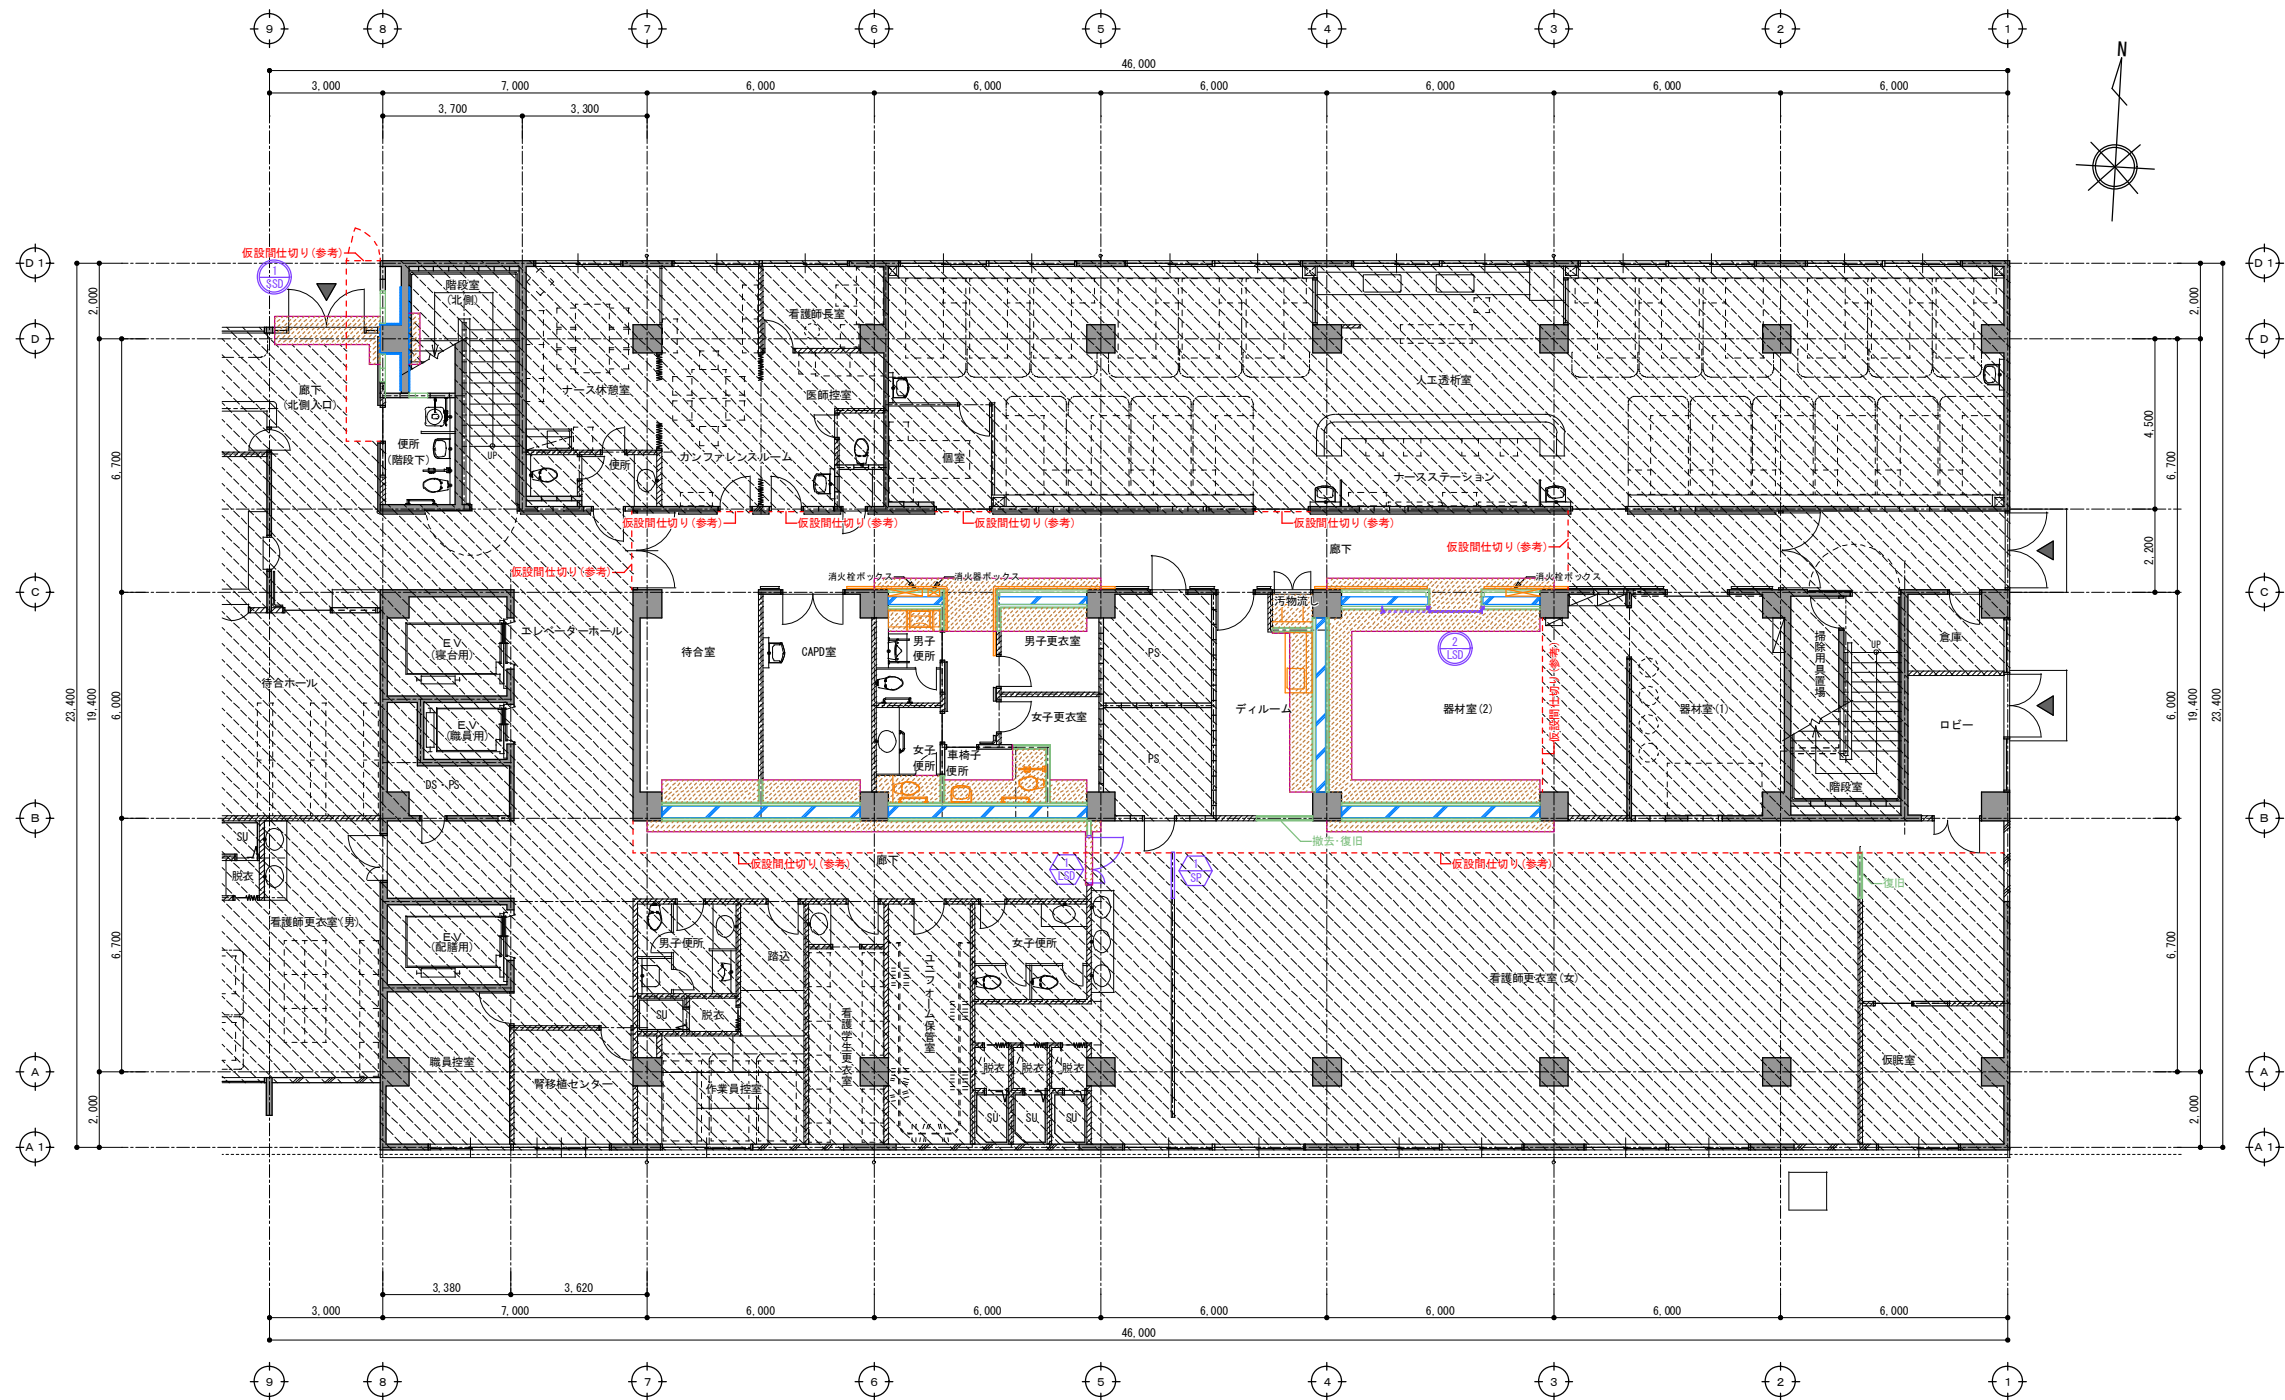


凡 例	
	鉄筋コンクリート柱・壁 (昭和56年・1981年・新築竣工)
	鉄筋コンクリート柱・壁 (平成14年・2002年・改修竣工)
	コンクリートブロック壁 (昭和56年・1981年・新築竣工)
	コンクリートブロック壁 (平成14年・2002年・改修竣工)
	軽量鉄骨壁 (平成14年・2002年・改修竣工)
	主要出入口
	本工事範囲外を示す

改 修 凡 例	
	改修範囲
	建具
	撤去・再取付建具
	壁：増設耐震補強壁
	C B積み
	軽量鉄骨壁
	G L工法
	仮設間仕切り (A-57参照)

1 階平面図 (1) 改修後
A1 : S=1/100 A3 : S=1/200


工事名称	中部病院南病棟耐震補強改修工事	工事年度	令和3年度
工事場所	沖縄県うるま市宮里281番地	図面名称	1 階平面図 (1) 改修後
発注機関	沖縄県立中部病院	縮 尺	A1 : S=1/100 A3 : S=1/200
摘 要		図面番号	A - 10
検 印	管理建築士	設 計	名 称 株式会社 総企画設計 沖縄支店
		製 図	資格者氏名 一級建築士 大田豊祐 第218567号
			登録番号 一級建築士事務所 沖縄県知事登録 第116-3016号
			所在地 沖縄県那覇市瑞2-24-13 瑞沖縄ビル5-A TEL:098(882)0192 FAX:098(882)0194

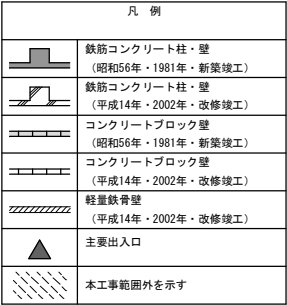

工事名称	中部病院南棟棟計画補強改修工事			工事年度	令和3年度	
工事場所	沖繩県うるま市宮里281番地			図面名称	1階平面図(2) 参考図 (既存のまま)	
発注機関	沖縄県立中部病院			図面尺	A1: S=1/100 A3: S=1/200	
摘要				図面番号	A-11	



工事名称	中部病院南棟計画補修改修工事			工事年度	令和3年度	
工事場所	沖縄県うるま市宮里281番地			図面番号	2階平面図(1) 改修前(撤去図)	
発注機関	沖縄県立中部病院			縮尺	A1:S=1/100 A3:S=1/200	
摘要				図面番	A-12	

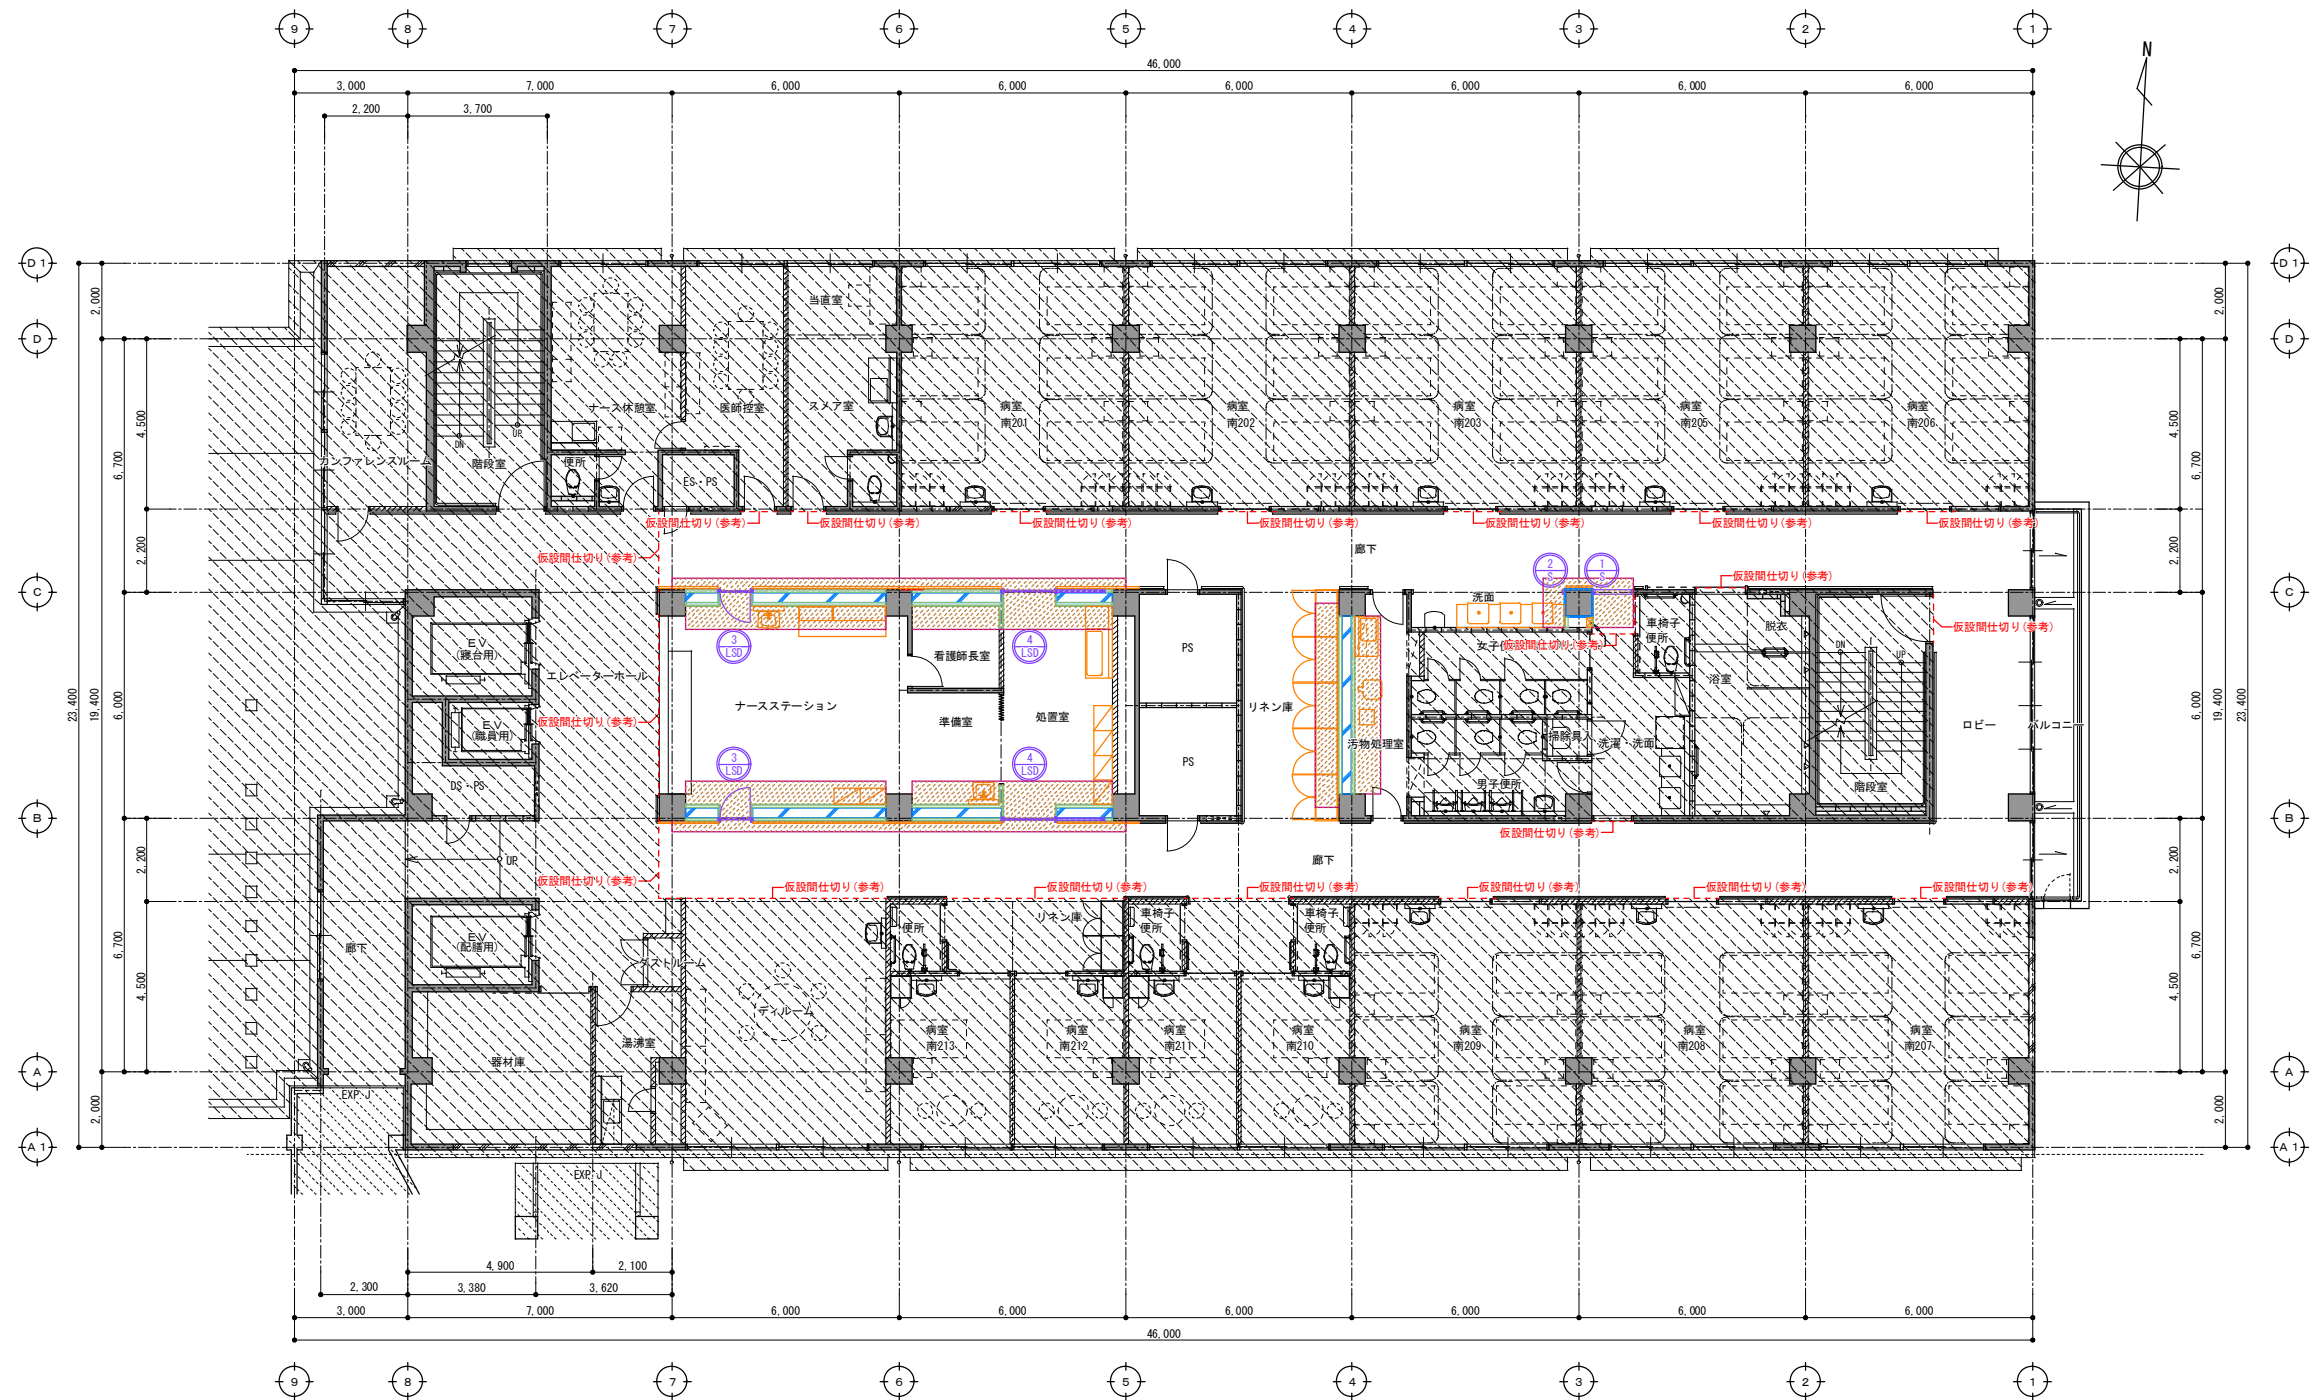


凡 例	
	鉄筋コンクリート柱・壁 (昭和56年・1981年・新築竣工)
	鉄筋コンクリート柱・壁 (平成14年・2002年・改修竣工)
	コンクリートブロック壁 (昭和56年・1981年・新築竣工)
	コンクリートブロック壁 (平成14年・2002年・改修竣工)
	軽量鉄骨壁 (平成14年・2002年・改修竣工)
	主要出入口
	本工事範囲外を示す

改 修 凡 例	
	改修範囲
	建具
	壁：増設耐震補強壁
	柱：連続繊維巻き補強
	軽量鉄骨壁
	G.L.工法
	仮設間仕切り (A-58参照)

2階平面図(1) 改修後
A1:S=1/100 A3:S=1/200

工事名称	中部病院南病棟耐震補強改修工事	工事年度	令和3年度
工事場所	沖縄県うるま市宮里281番地	図面名称	2階平面図(1) 改修後
発注機関	沖縄県立中部病院	縮 尺	A1:S=1/100 A3:S=1/200
摘 要		図面番号	A - 13
検 印	管理建築士	設 計	名 称 株式会社 総企画設計 沖縄支店
	設 計	製 図	資格者氏名 一級建築士 大田豊隆 第218567号
			登録番号 一級建築士事務所 沖縄県知事登録 第116-3016号
			所在地 沖縄県那覇市瑞2-24-13 瑞沖縄ビル5-A TEL:098(882)0192 FAX:098(882) 0194

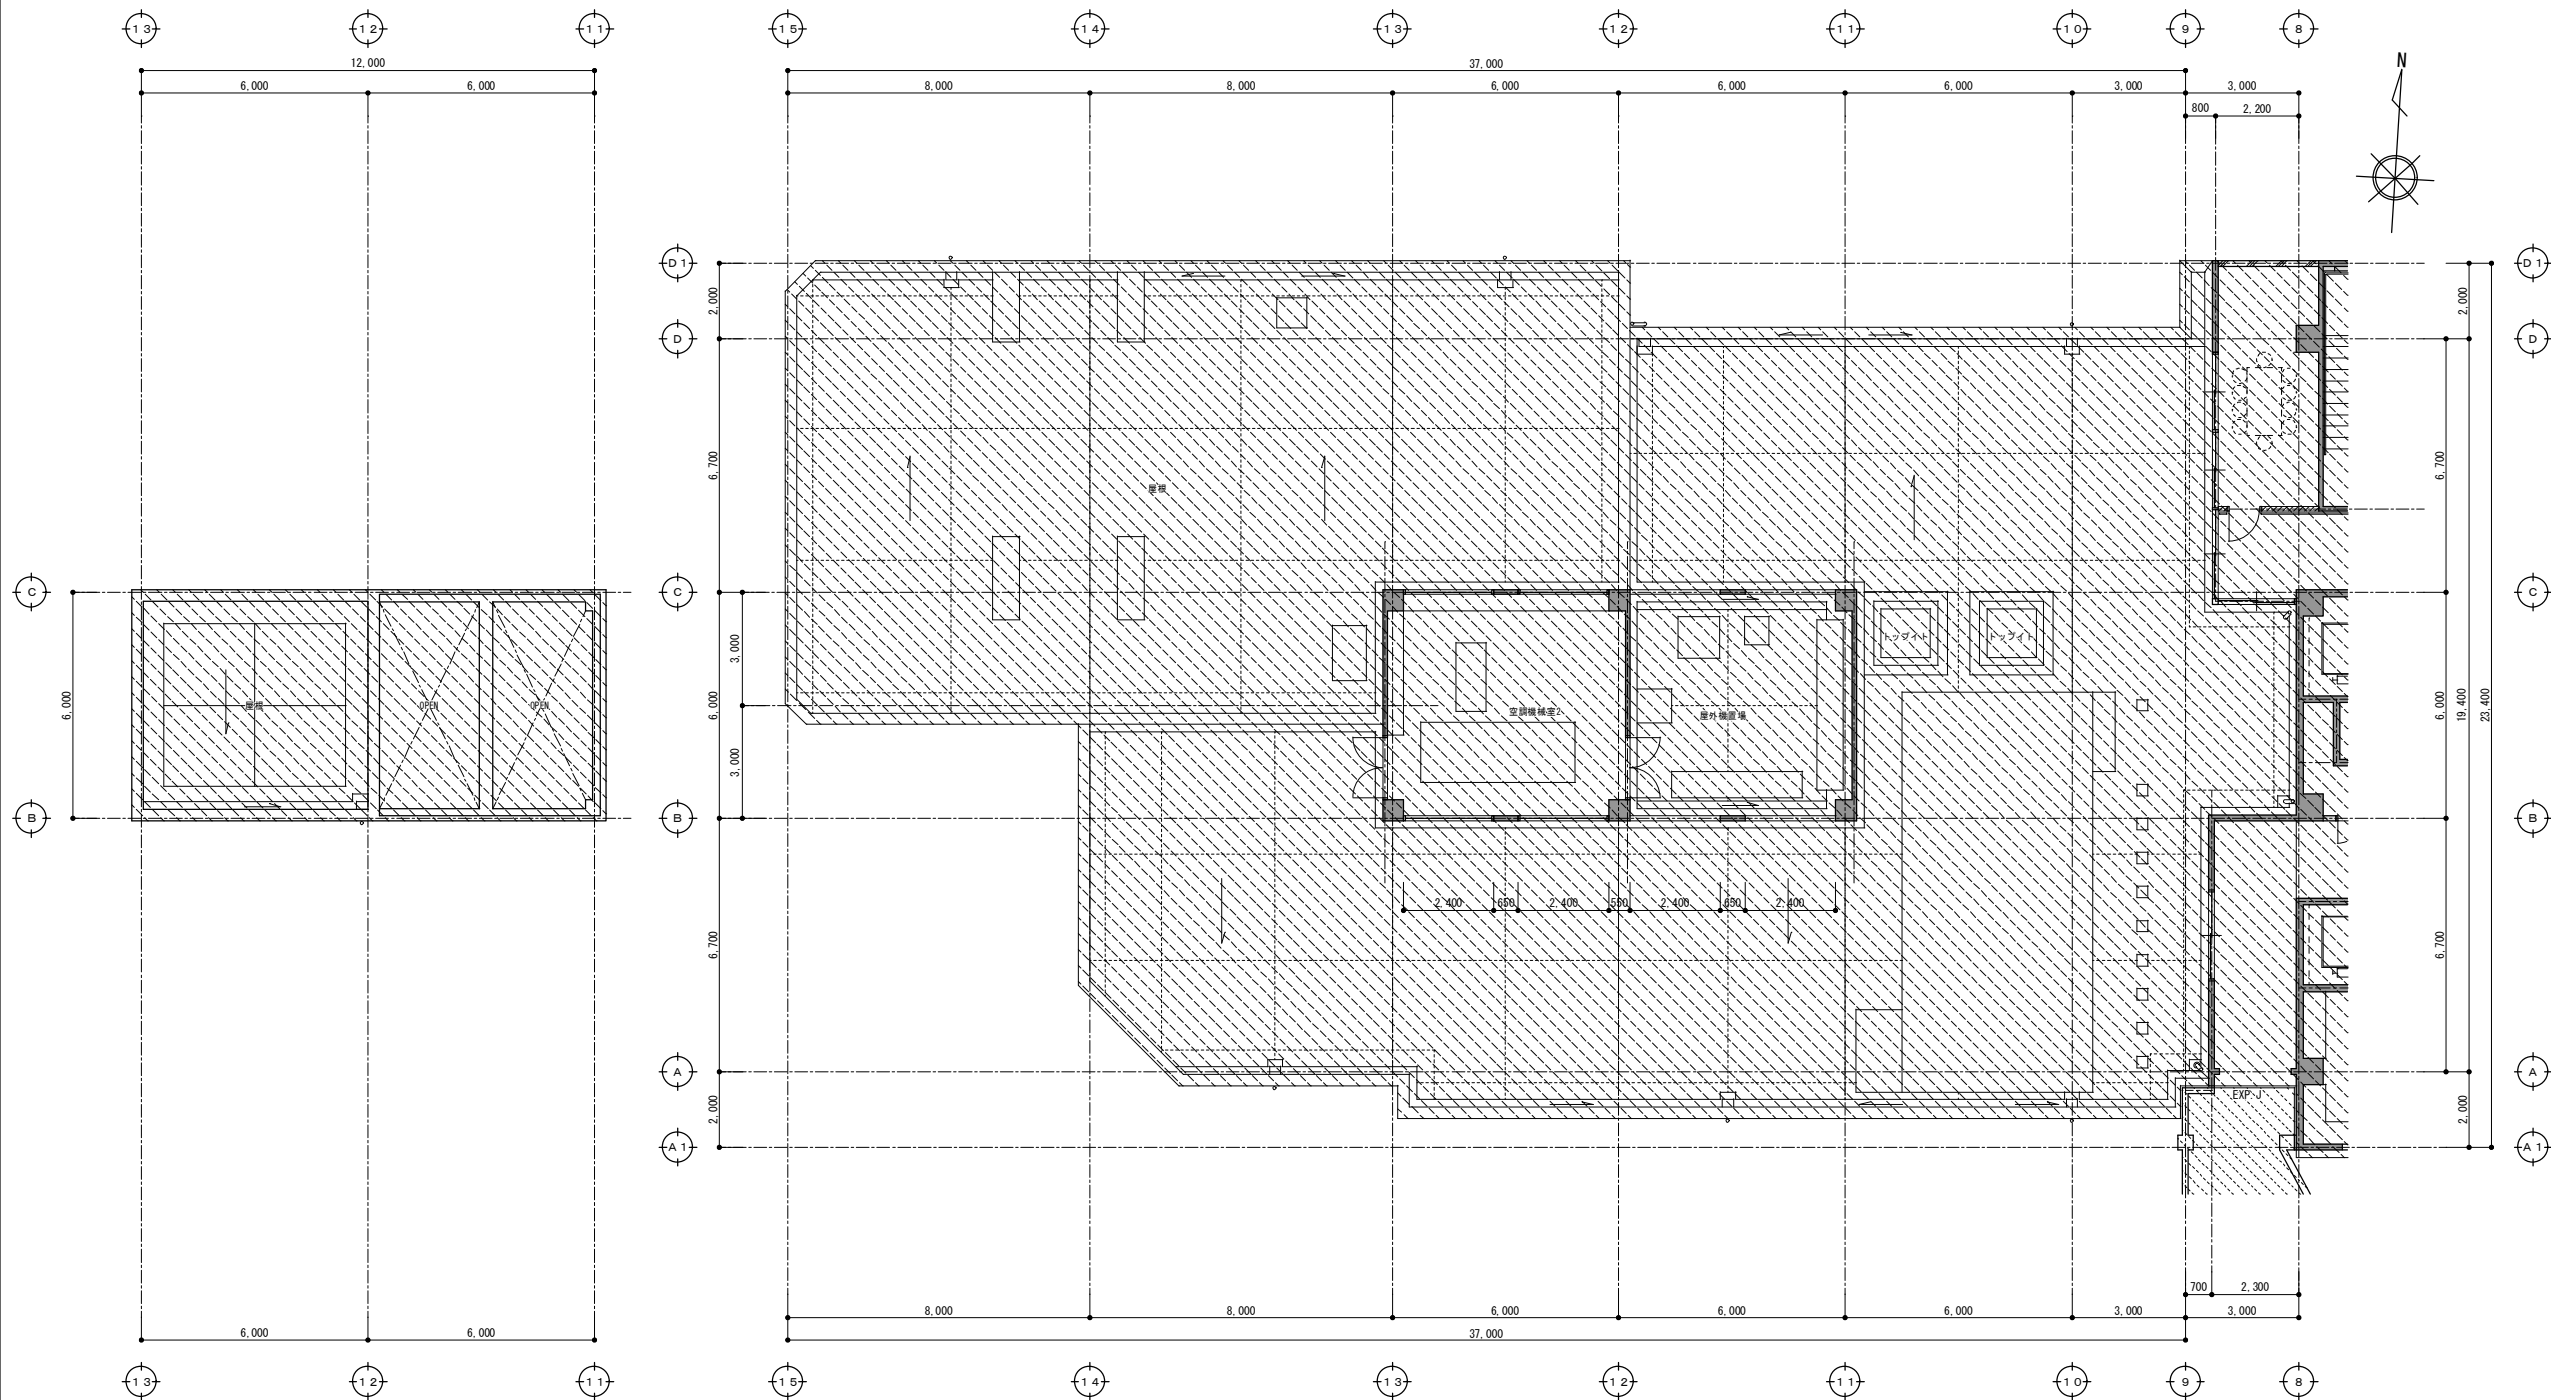

凡 例	
	鉄筋コンクリート柱・壁 (昭和56年・1981年・新築竣工)
	鉄筋コンクリート柱・壁 (平成14年・2002年・改修竣工)
	コンクリートブロック壁 (昭和56年・1981年・新築竣工)
	コンクリートブロック壁 (平成14年・2002年・改修竣工)
	軽量鉄骨壁 (平成14年・2002年・改修竣工)
	主要出入口
	本工事範囲外を示す


2階屋根伏図 参考図（既存のまま）
A1：S=1/100 A3：S=1/200

2階平面図(2) 参考図（既存のまま）
A1：S=1/100 A3：S=1/200

工事名称	中部病院南病棟耐震補強改修工事			工事年度	令和3年度	
工事場所	沖縄県うるま市宮里281番地			図面名称	2階平面図(2) 参考図（既存のまま）	
発注機関	沖縄県立中部病院			縮 尺	A1：S=1/100 A3：S=1/200	
摘 要				図面番号	A - 14	
検 印	管理建築士	設 計	製 図	名 称	株式会社 総企画設計 沖縄支店	
				資格者氏名	一級建築士 大田登裕 第218567号 首席 敏彦	
				登録番号	一級建築士事務所 沖縄県知事登録 第116-3016号	
				所在地	沖縄県那覇市増2-24-13 増沖縄ビル5-A TEL:098(882)0192 FAX:098(882) 0194	



工事名称	中部病院南棟計画補強改修工事	工事年度	令和3年度
工事場所	沖縄県うるま市宮里281番地	図面	3期計画図 改修前（撤去図）
発注機関	沖縄県立中部病院	縮尺	A1:S=1/100 A3:S=1/200
摘要		図面番号	A-15
検印	管理建築士	設計	製図
		設計者氏名	資格者氏名
		登録番号	所在地

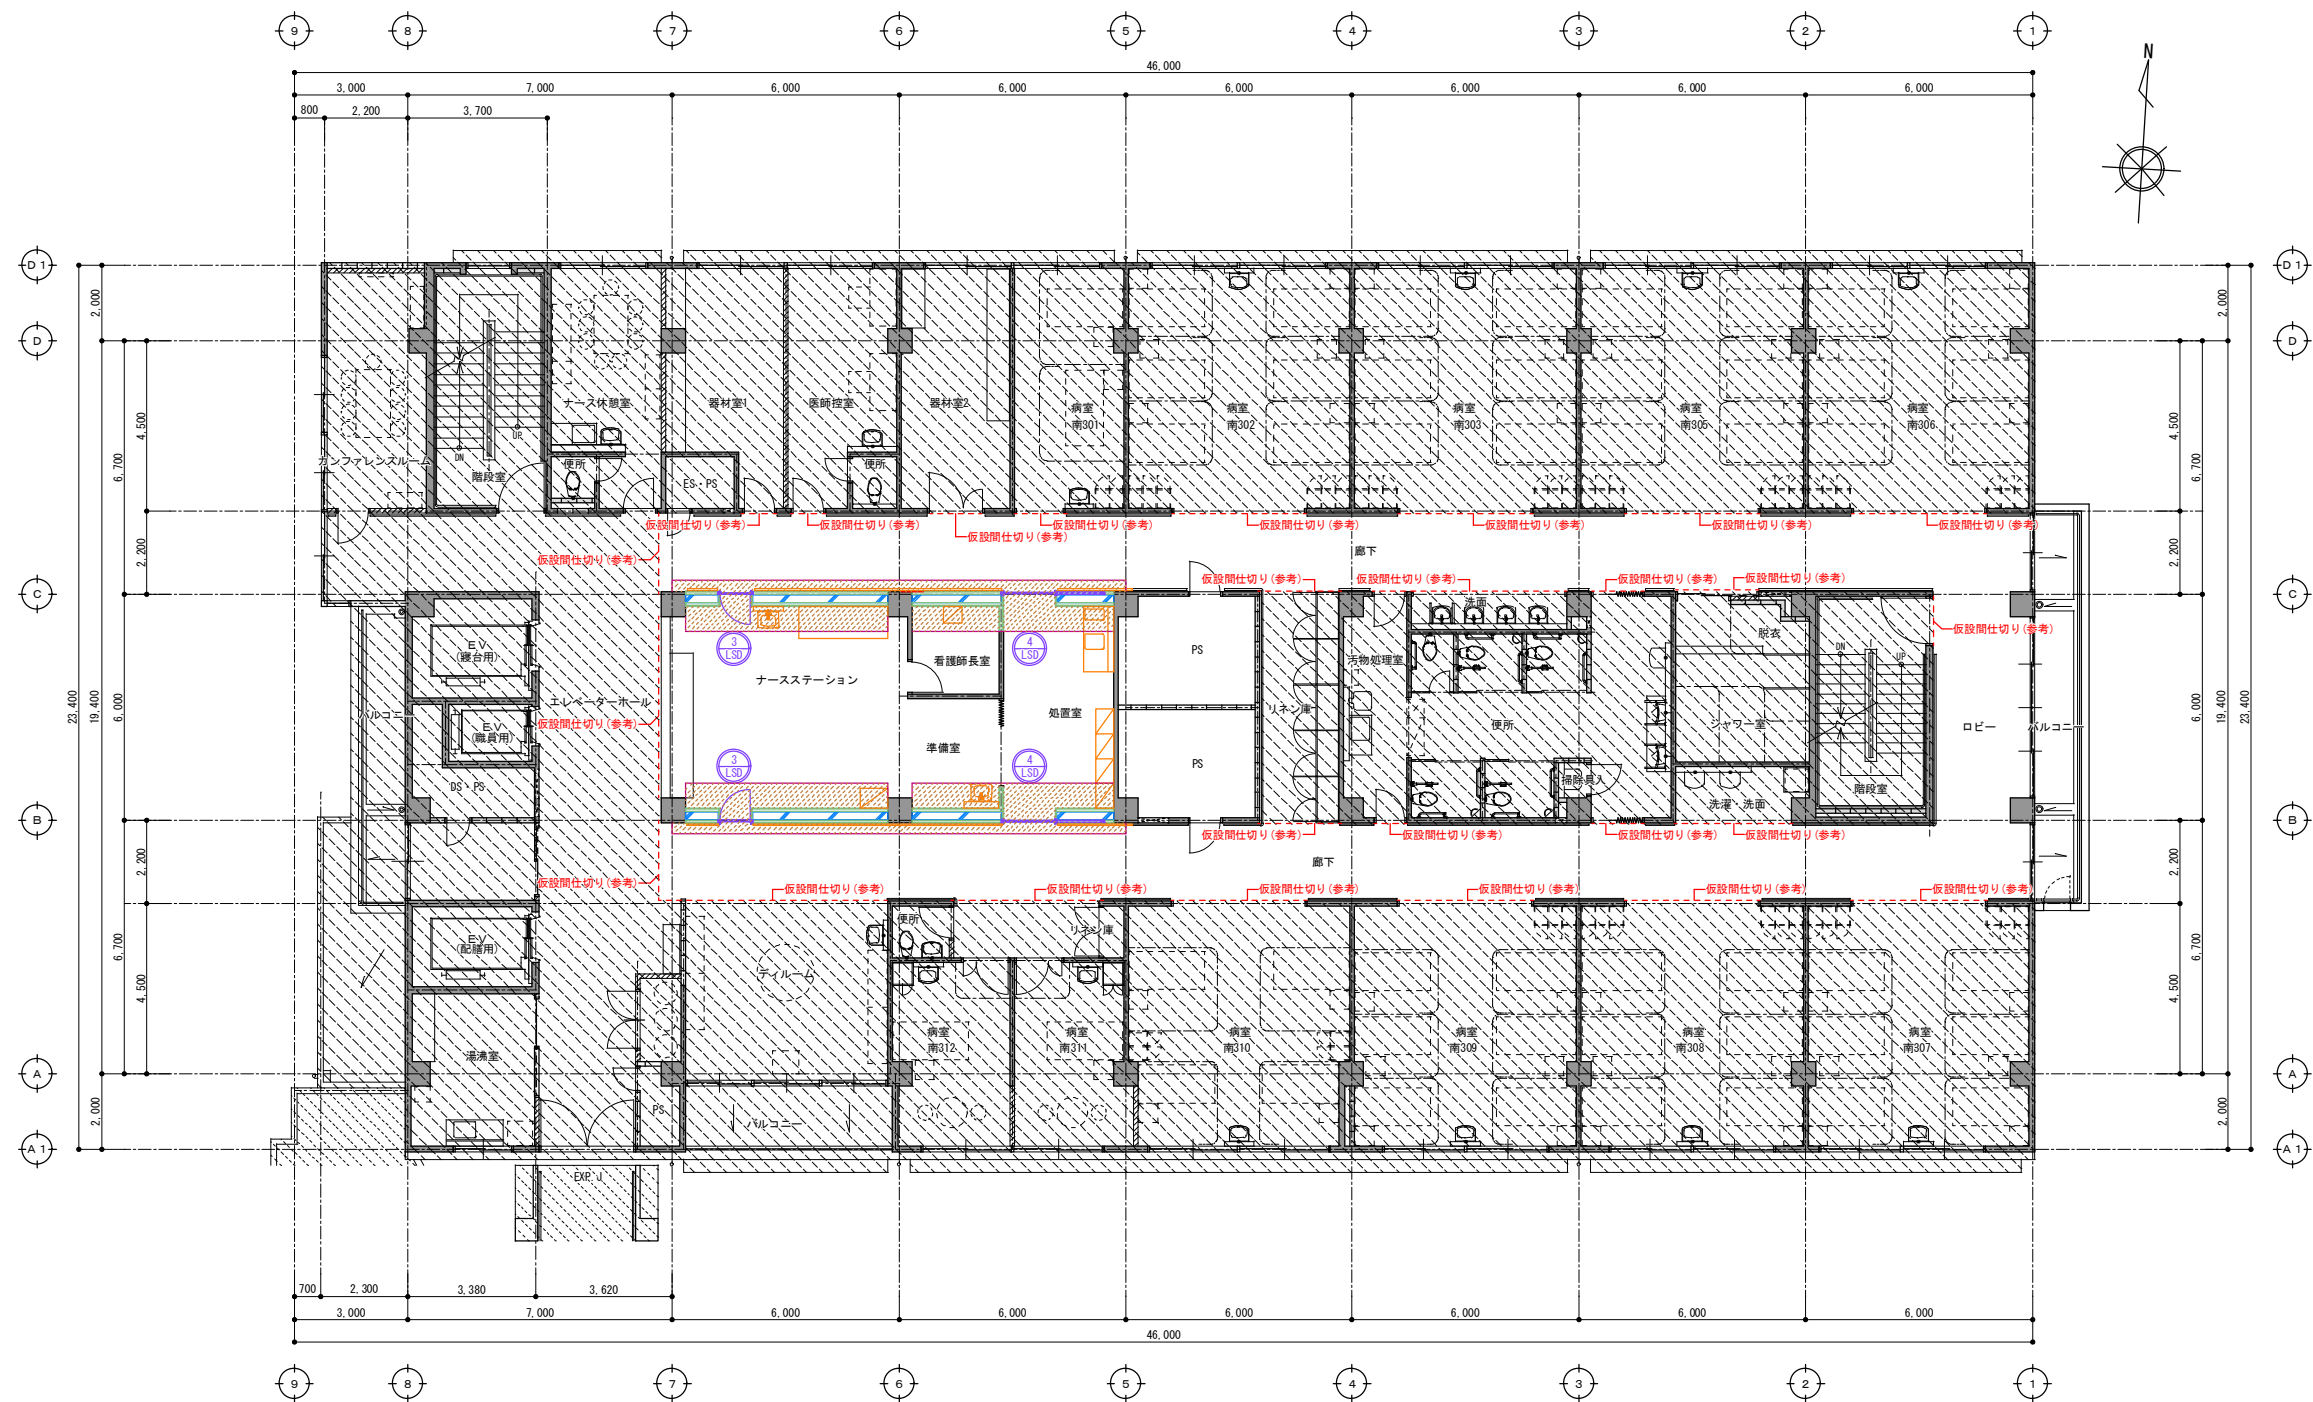


凡 例	
	鉄筋コンクリート柱・壁 (昭和56年・1981年・新築竣工)
	鉄筋コンクリート柱・壁 (平成14年・2002年・改修竣工)
	コンクリートブロック壁 (昭和56年・1981年・新築竣工)
	コンクリートブロック壁 (平成14年・2002年・改修竣工)
	軽量鉄骨壁 (平成14年・2002年・改修竣工)
	主要出入口
	本工事範囲外を示す

改 修 凡 例	
	改修範囲
	建具
	壁：増設耐震補強壁
	軽量鉄骨壁
	G.L.工法
	仮設間仕切り (A-59参照)

3階平面図 改修後
A1:S=1/100 A3:S=1/200



工事名称	中部病院南病棟耐震補強改修工事	工事年度	令和3年度
工事場所	沖縄県うるま市宮里281番地	図面名称	3階平面図 改修後
発注機関	沖縄県立中部病院	縮 尺	A1:S=1/100 A3:S=1/200
摘 要		図面番号	A - 16
検 印	管理建築士	設 計	名 称 株式会社 総企画設計 沖縄支店
	設 計	製 図	資格者氏名 一級建築士 大田豊祐 第218567号
			登録番号 一級建築士事務所 沖縄県知事登録 第116-3016号
			所在地 沖縄県那覇市港2-24-13 博沖縄ビル5-A TEL:098(882)0192 FAX:098(882) 0194

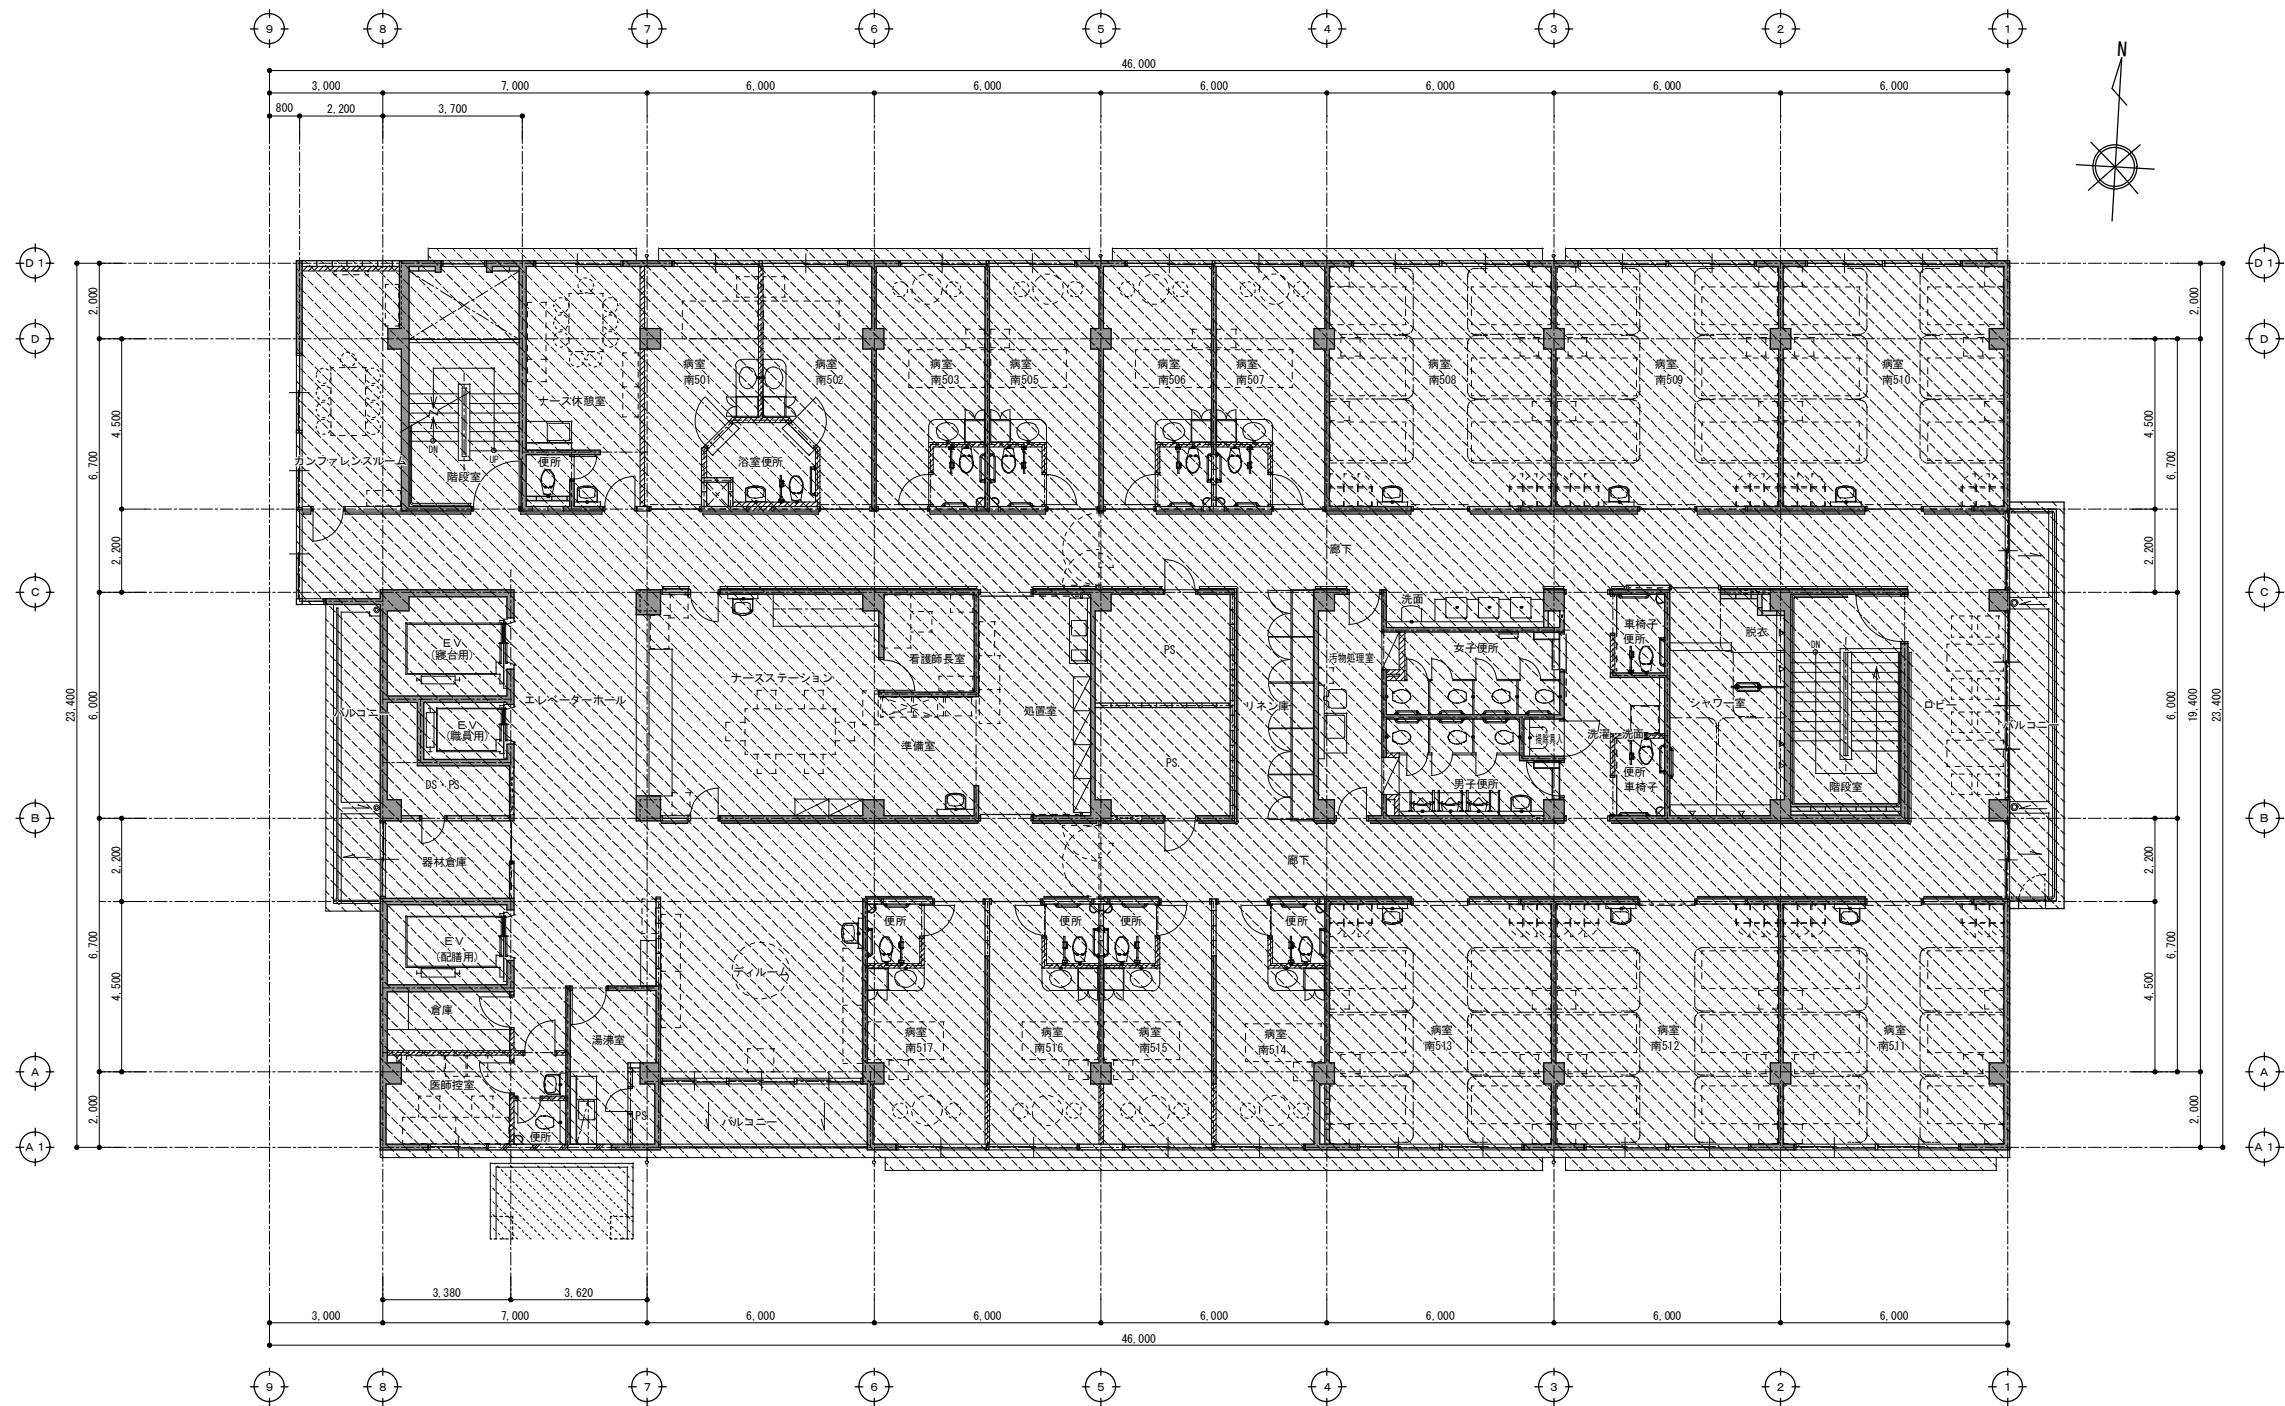

凡 例	
	鉄筋コンクリート柱・壁 (昭和56年・1981年・新築竣工)
	鉄筋コンクリート柱・壁 (平成14年・2002年・改修竣工)
	コンクリートブロック壁 (昭和56年・1981年・新築竣工)
	コンクリートブロック壁 (平成14年・2002年・改修竣工)
	軽量鉄骨壁 (平成14年・2002年・改修竣工)
	主要出入口
	本工事範囲外を示す


5階平面図 参考図（既存のまま）
A1：S=1/100 A3：S=1/200

工事名称	中部病院南病棟耐震補強改修工事	工事年度	令和3年度
工事場所	沖縄県うるま市宮里281番地	図面名称	5階平面図 参考図（既存のまま）
発注機関	沖縄県立中部病院	縮 尺	A1：S=1/100 A3：S=1/200
摘 要		図面番号	A - 18
検 印	管理建築士	設 計	名 称 株式会社 総企画設計 沖縄支店
		製 図	資格者氏名 一級建築士 大田豊祐 第218567号
			登録番号 一級建築士事務所 沖縄県知事登録 第116-3016号
			所在地 沖縄県那覇市港2-24-13 博沖縄ビル5-A TEL:098(882)0192 FAX:098(882)0194

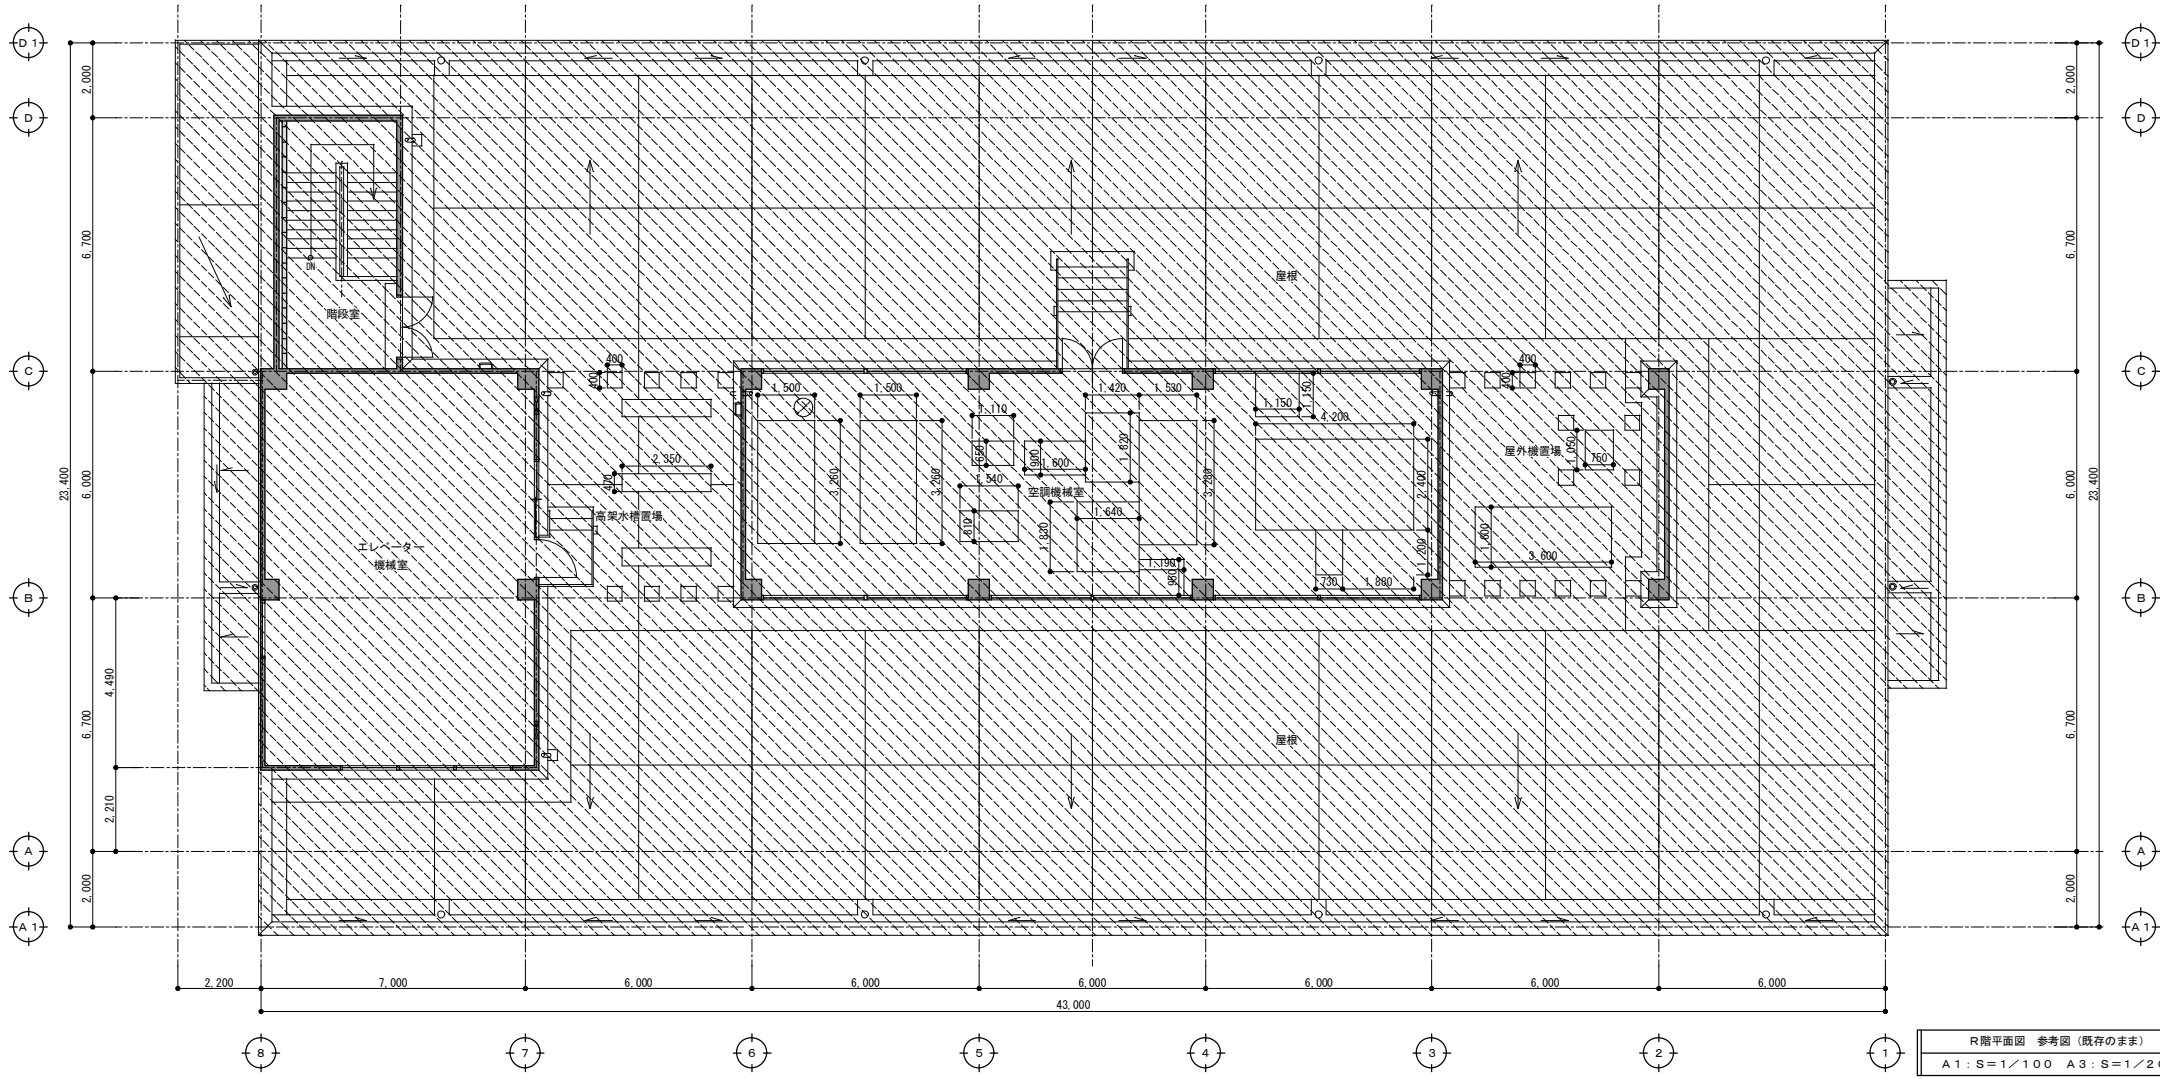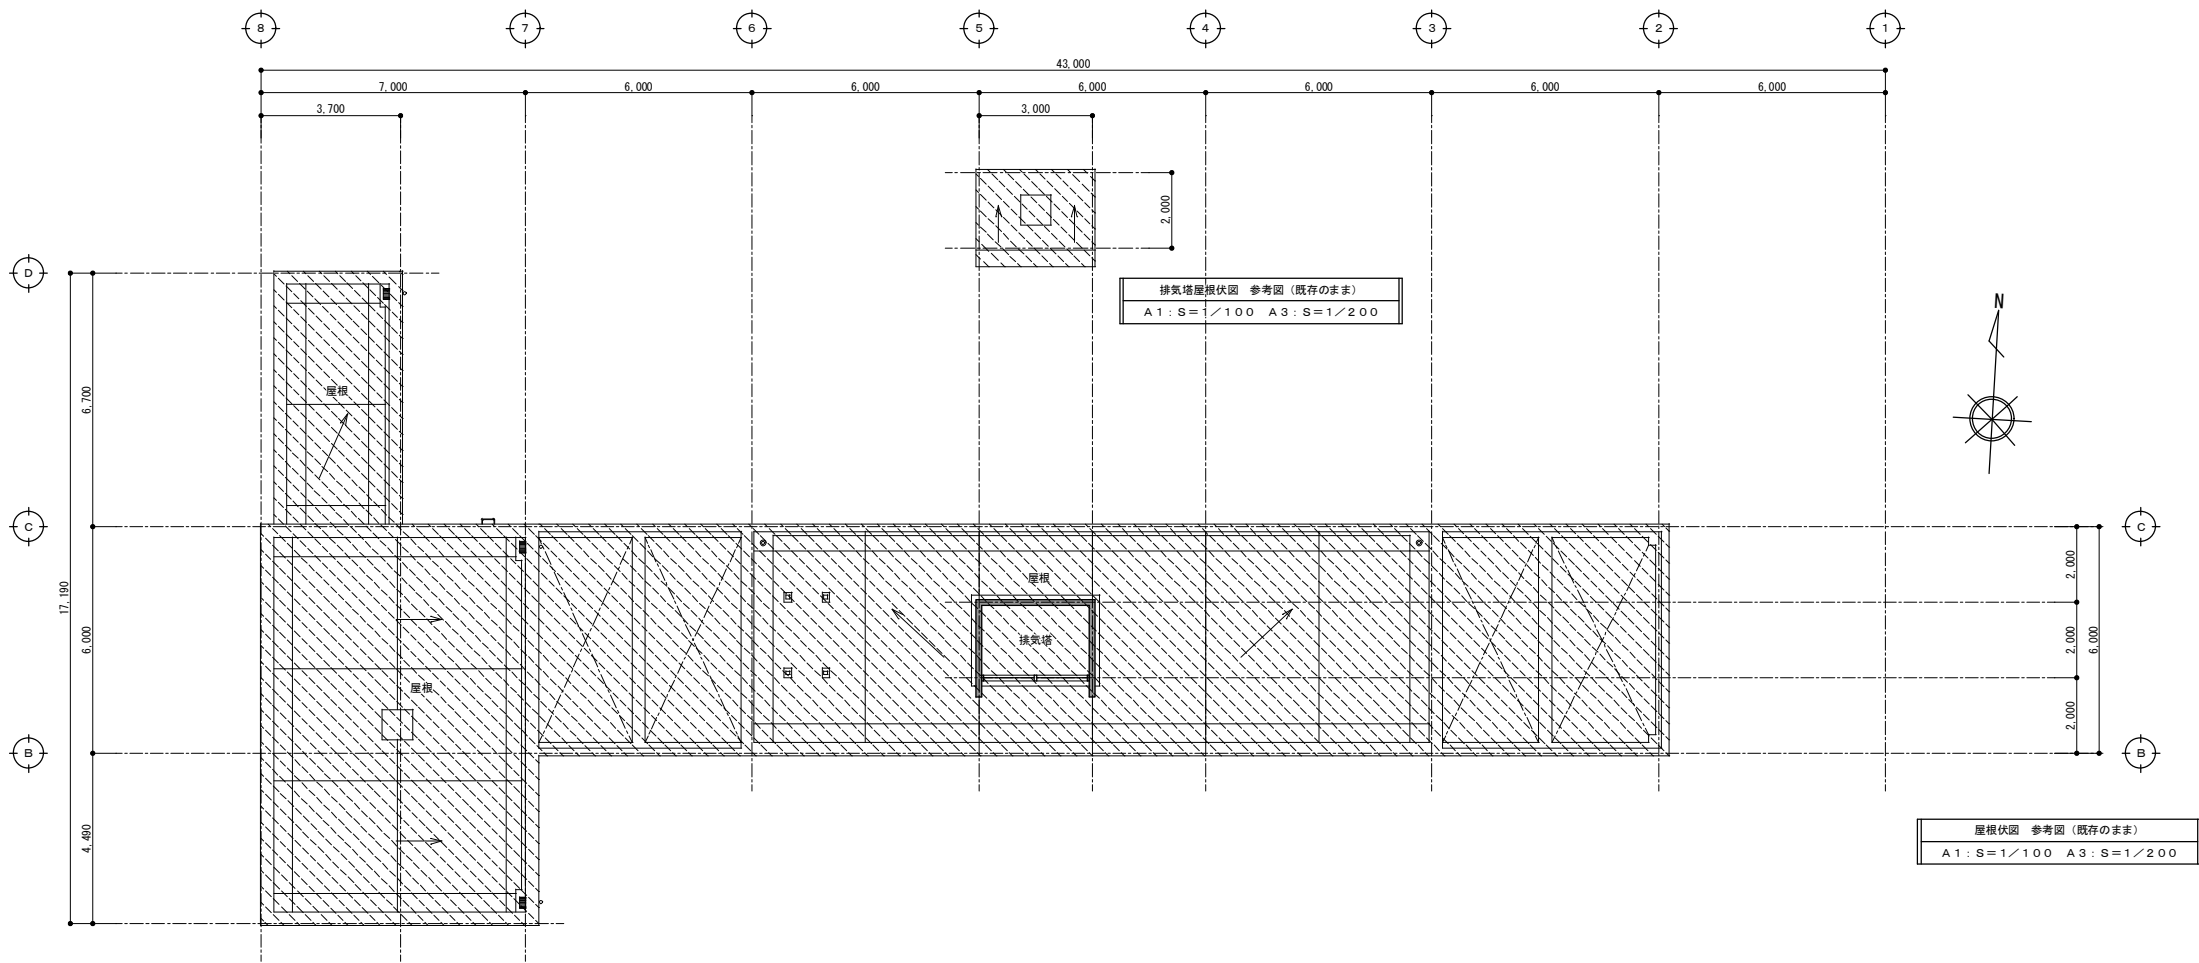


凡 例	
	鉄筋コンクリート柱・壁 (昭和56年・1981年・新築竣工)
	鉄筋コンクリート柱・壁 (平成14年・2002年・改修竣工)
	コンクリートブロック壁 (昭和56年・1981年・新築竣工)
	コンクリートブロック壁 (平成14年・2002年・改修竣工)
	軽量鉄骨壁 (平成14年・2002年・改修竣工)
	主要出入口
	本工事範囲外を示す


工事名称	中部病院南病棟耐震補強改修工事	工事年度	令和3年度
工事場所	沖縄県うるま市宮里281番地	図面名称	R階平面図 参考図 (既存のまま)
発注機関	沖縄県立中部病院	縮 尺	A1: S=1/100 A3: S=1/200
摘 要		図面番号	A - 19
検 印	管理建築士	設 計	製 図
設 計 者	名 称	株式会社 総企画設計 沖縄支店	
	資格者氏名	一級建築士 大臣登録 第218567号 吉澤 敏彦	
	登録番号	一級建築士事務所 沖縄県知事登録 第116-3016号	
	所在地	沖縄県那覇市博2-24-13 博沖縄ビル5-A TEL: 098(882)0192 FAX: 098(882) 0194	

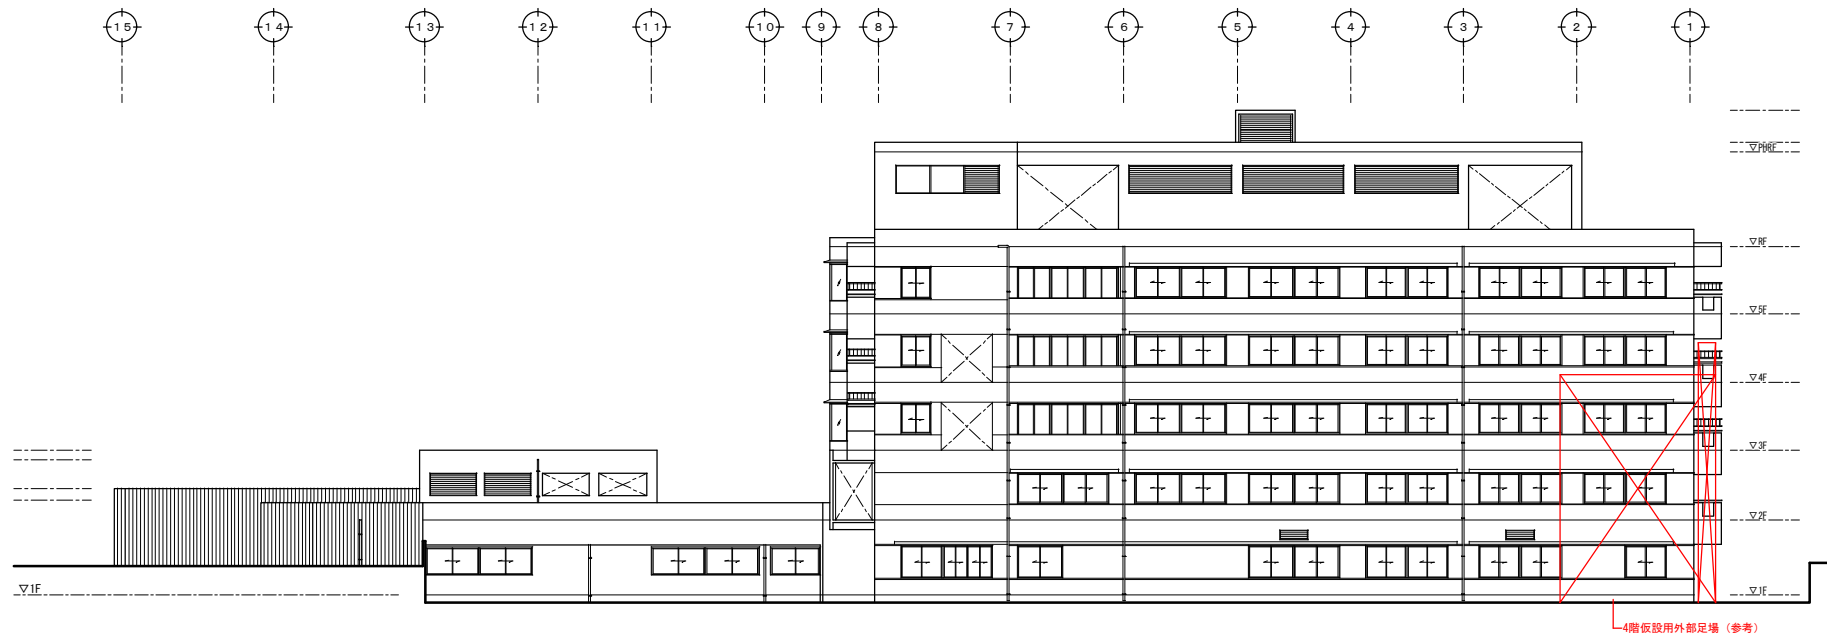


南側立面図 参考図 (既存のまま)
A1 : S=1/200 A3 : S=1/400

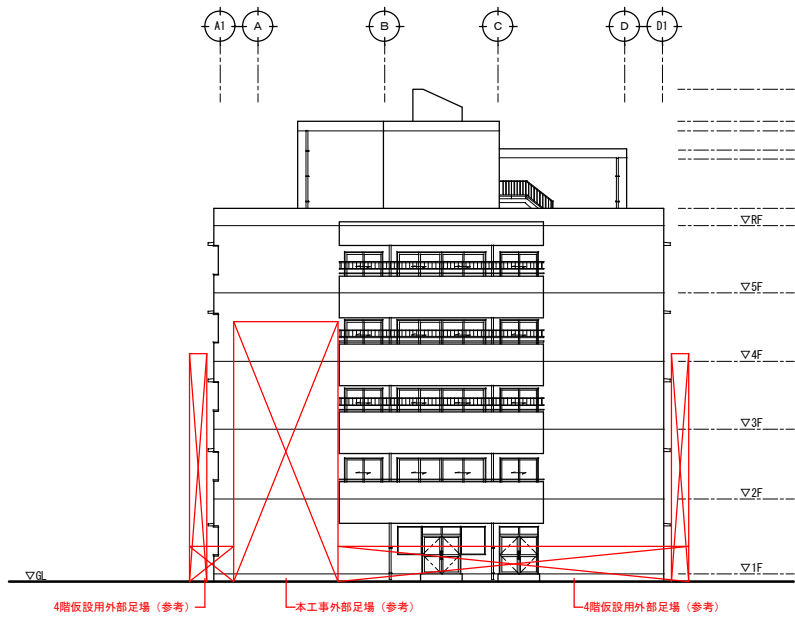

東側立面図 参考図 (既存のまま)
A1 : S=1/200 A3 : S=1/400

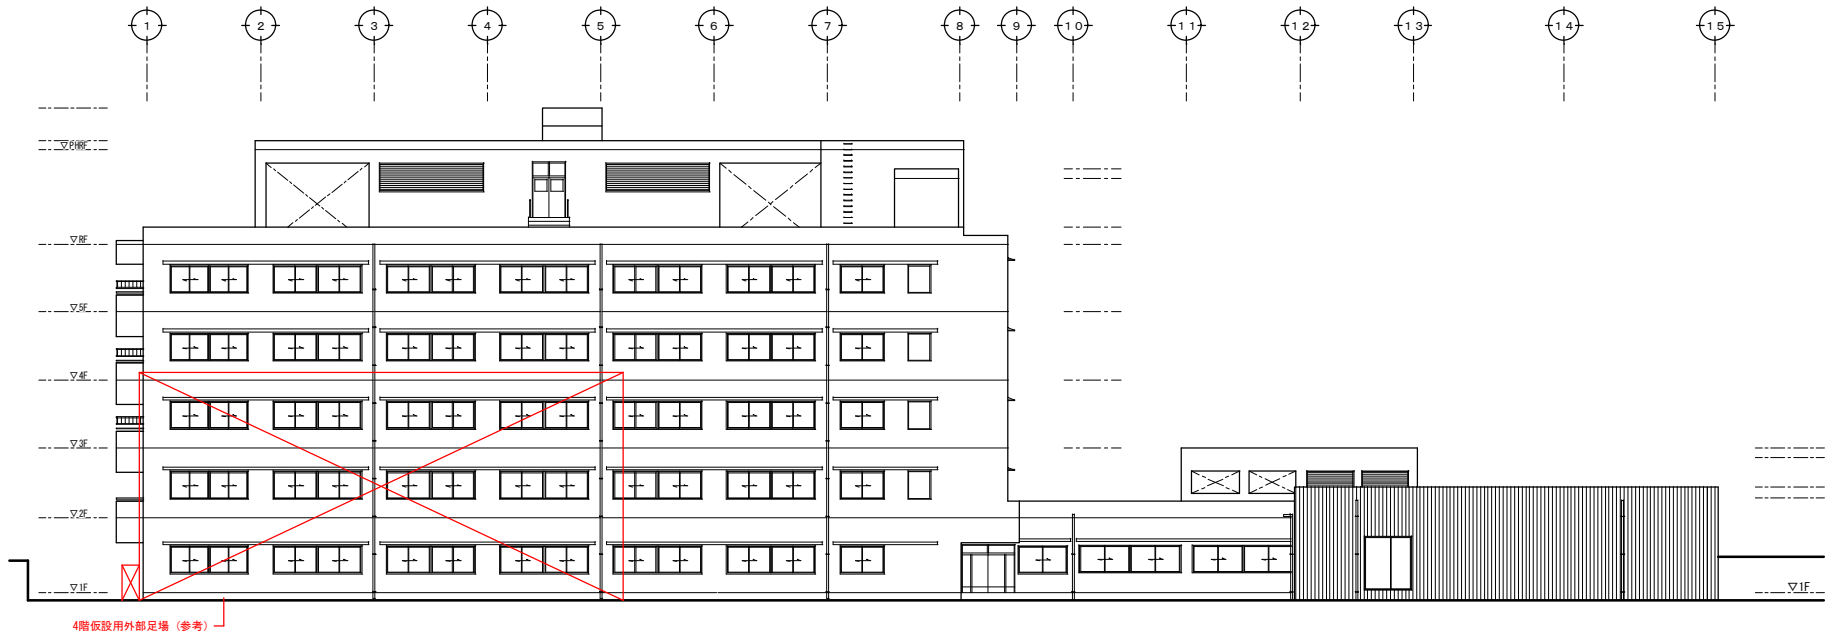


北側立面図 参考図 (既存のまま)
A1 : S=1/200 A3 : S=1/400

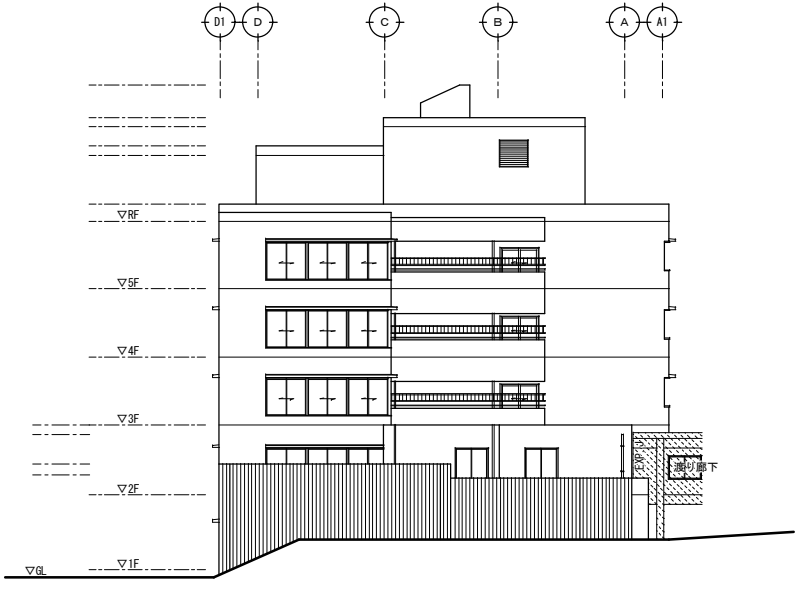


西側立面図 参考図 (既存のまま)
A1 : S=1/200 A3 : S=1/400

工事名称	中部病院南病棟耐震補強改修工事			工事年度	令和3年度	
工事場所	沖縄県うるま市宮里281番地			図面名称	立面図 参考図 (既存のまま)	
発注機関	沖縄県立中部病院			縮尺	A1 : S=1/200 A3 : S=1/400	
摘要				図面番号	A - 20	
校印	管理建築士	設計	製図	名称	株式会社 総企画設計 沖縄支店	
				資格者氏名	一級建築士 大臣登録 第218567号 首藤 敏彦	
				登録番号	一級建築士事務所 沖縄県知事登録 第116-3016号	
				所在地	沖縄県那覇市港2-24-13 湾冲ビル5-A TEL: 098(882)0192 FAX: 098(882) 0194	

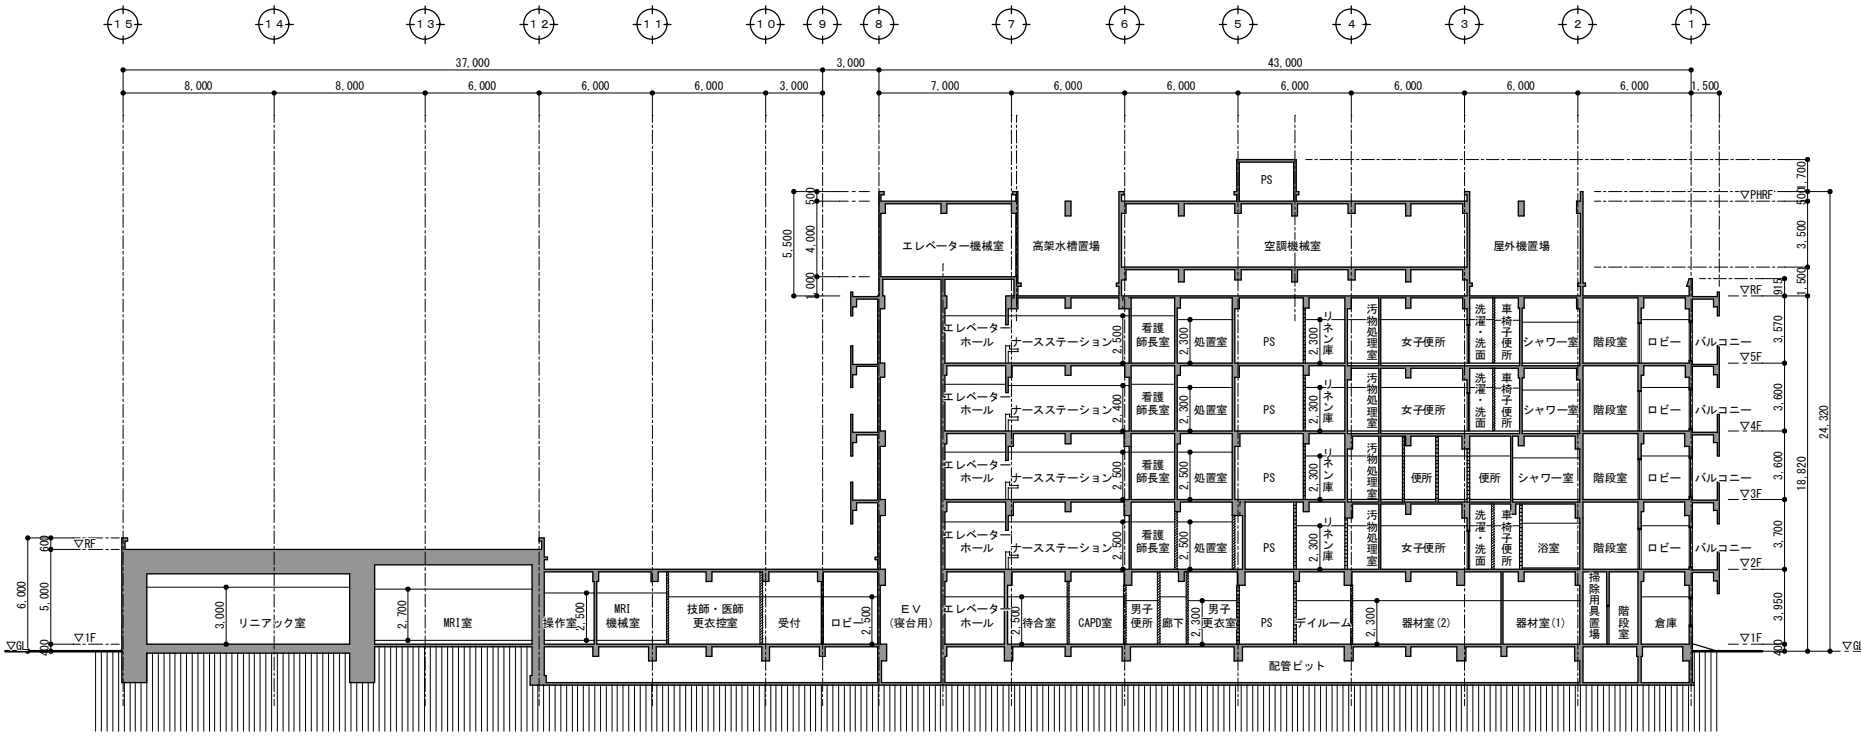


断面図(1) 改修前
A1 : S=1/200 A3 : S=1/400

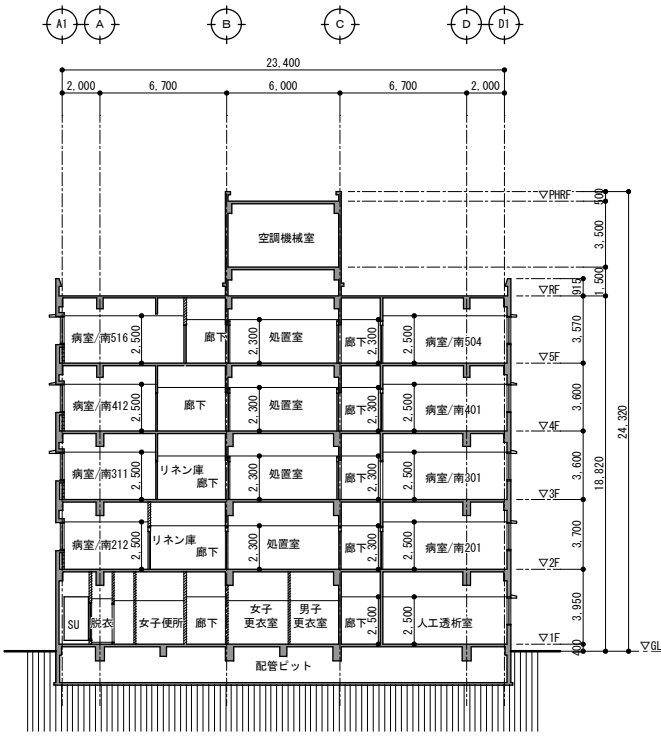


断面図(2) 改修前
A1 : S=1/200 A3 : S=1/400

凡 例	
	鉄筋コンクリート柱・壁 (昭和56年・1981年・新築竣工)
	鉄筋コンクリート柱・壁 (平成14年・2002年・改修竣工)
	コンクリートブロック壁 (昭和56年・1981年・新築竣工)
	コンクリートブロック壁 (平成14年・2002年・改修竣工)
	軽量鉄骨壁 (平成14年・2002年・改修竣工)

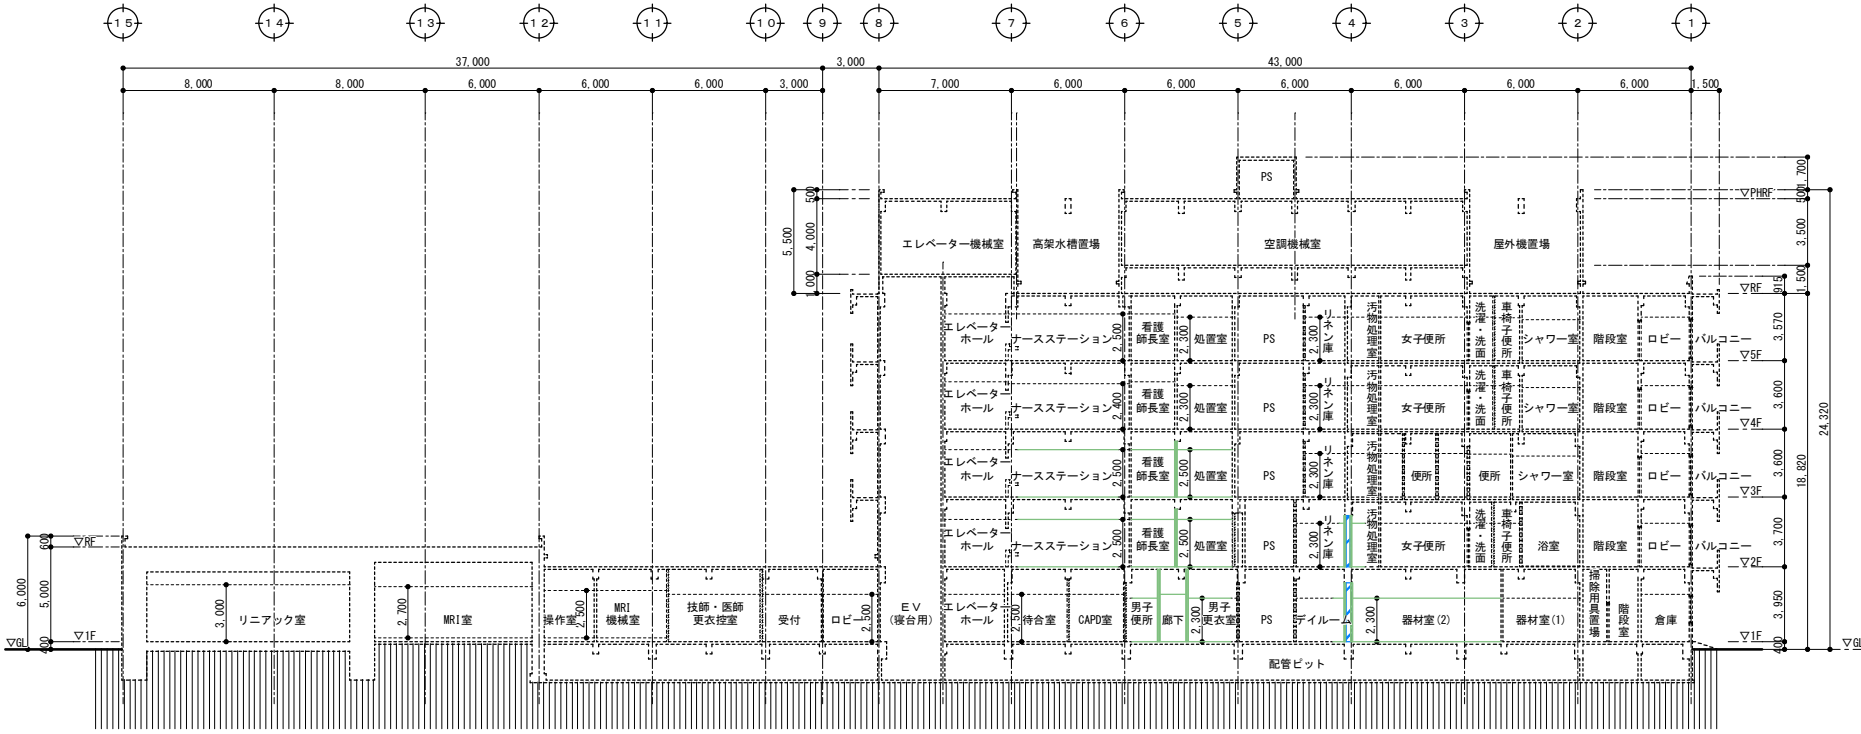


断面図(1) 改修後
A1 : S=1/200 A3 : S=1/400

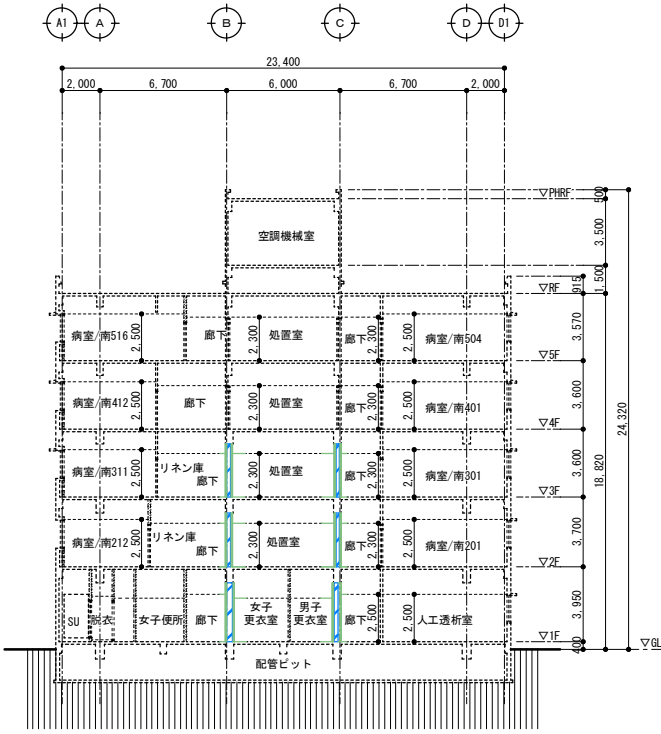

断面図(2) 改修後
A1 : S=1/200 A3 : S=1/400

改 修 凡 例	
	既存部分を示す
	壁 : 増設耐震補強壁
	改修影響範囲 内部仕上げ及び下地


工事名称	中部病院南棟耐震補強改修工事	工事年度	令和3年度
工事場所	沖縄県うるま市宮里281番地	図面名称	断面図 改修前・改修後
発注機関	沖縄県立中部病院	縮 尺	A1 : S=1/200 A3 : S=1/400
摘 要		図面番号	A - 21
検 印	管理建築士	設 計	名 称 株式会社 総企画設計 沖縄支店
	設 計	製 図	資格者氏名 一級建築士 大庭豊祐 第218567号
			首席 敏彦
			登録番号 一級建築士事務所 沖縄県知事登録 第116-3016号
			所在地 沖縄県那覇市博2-24-13 博沖縄ビル5-A TEL: 098(882)0192 FAX: 098(882) 0194

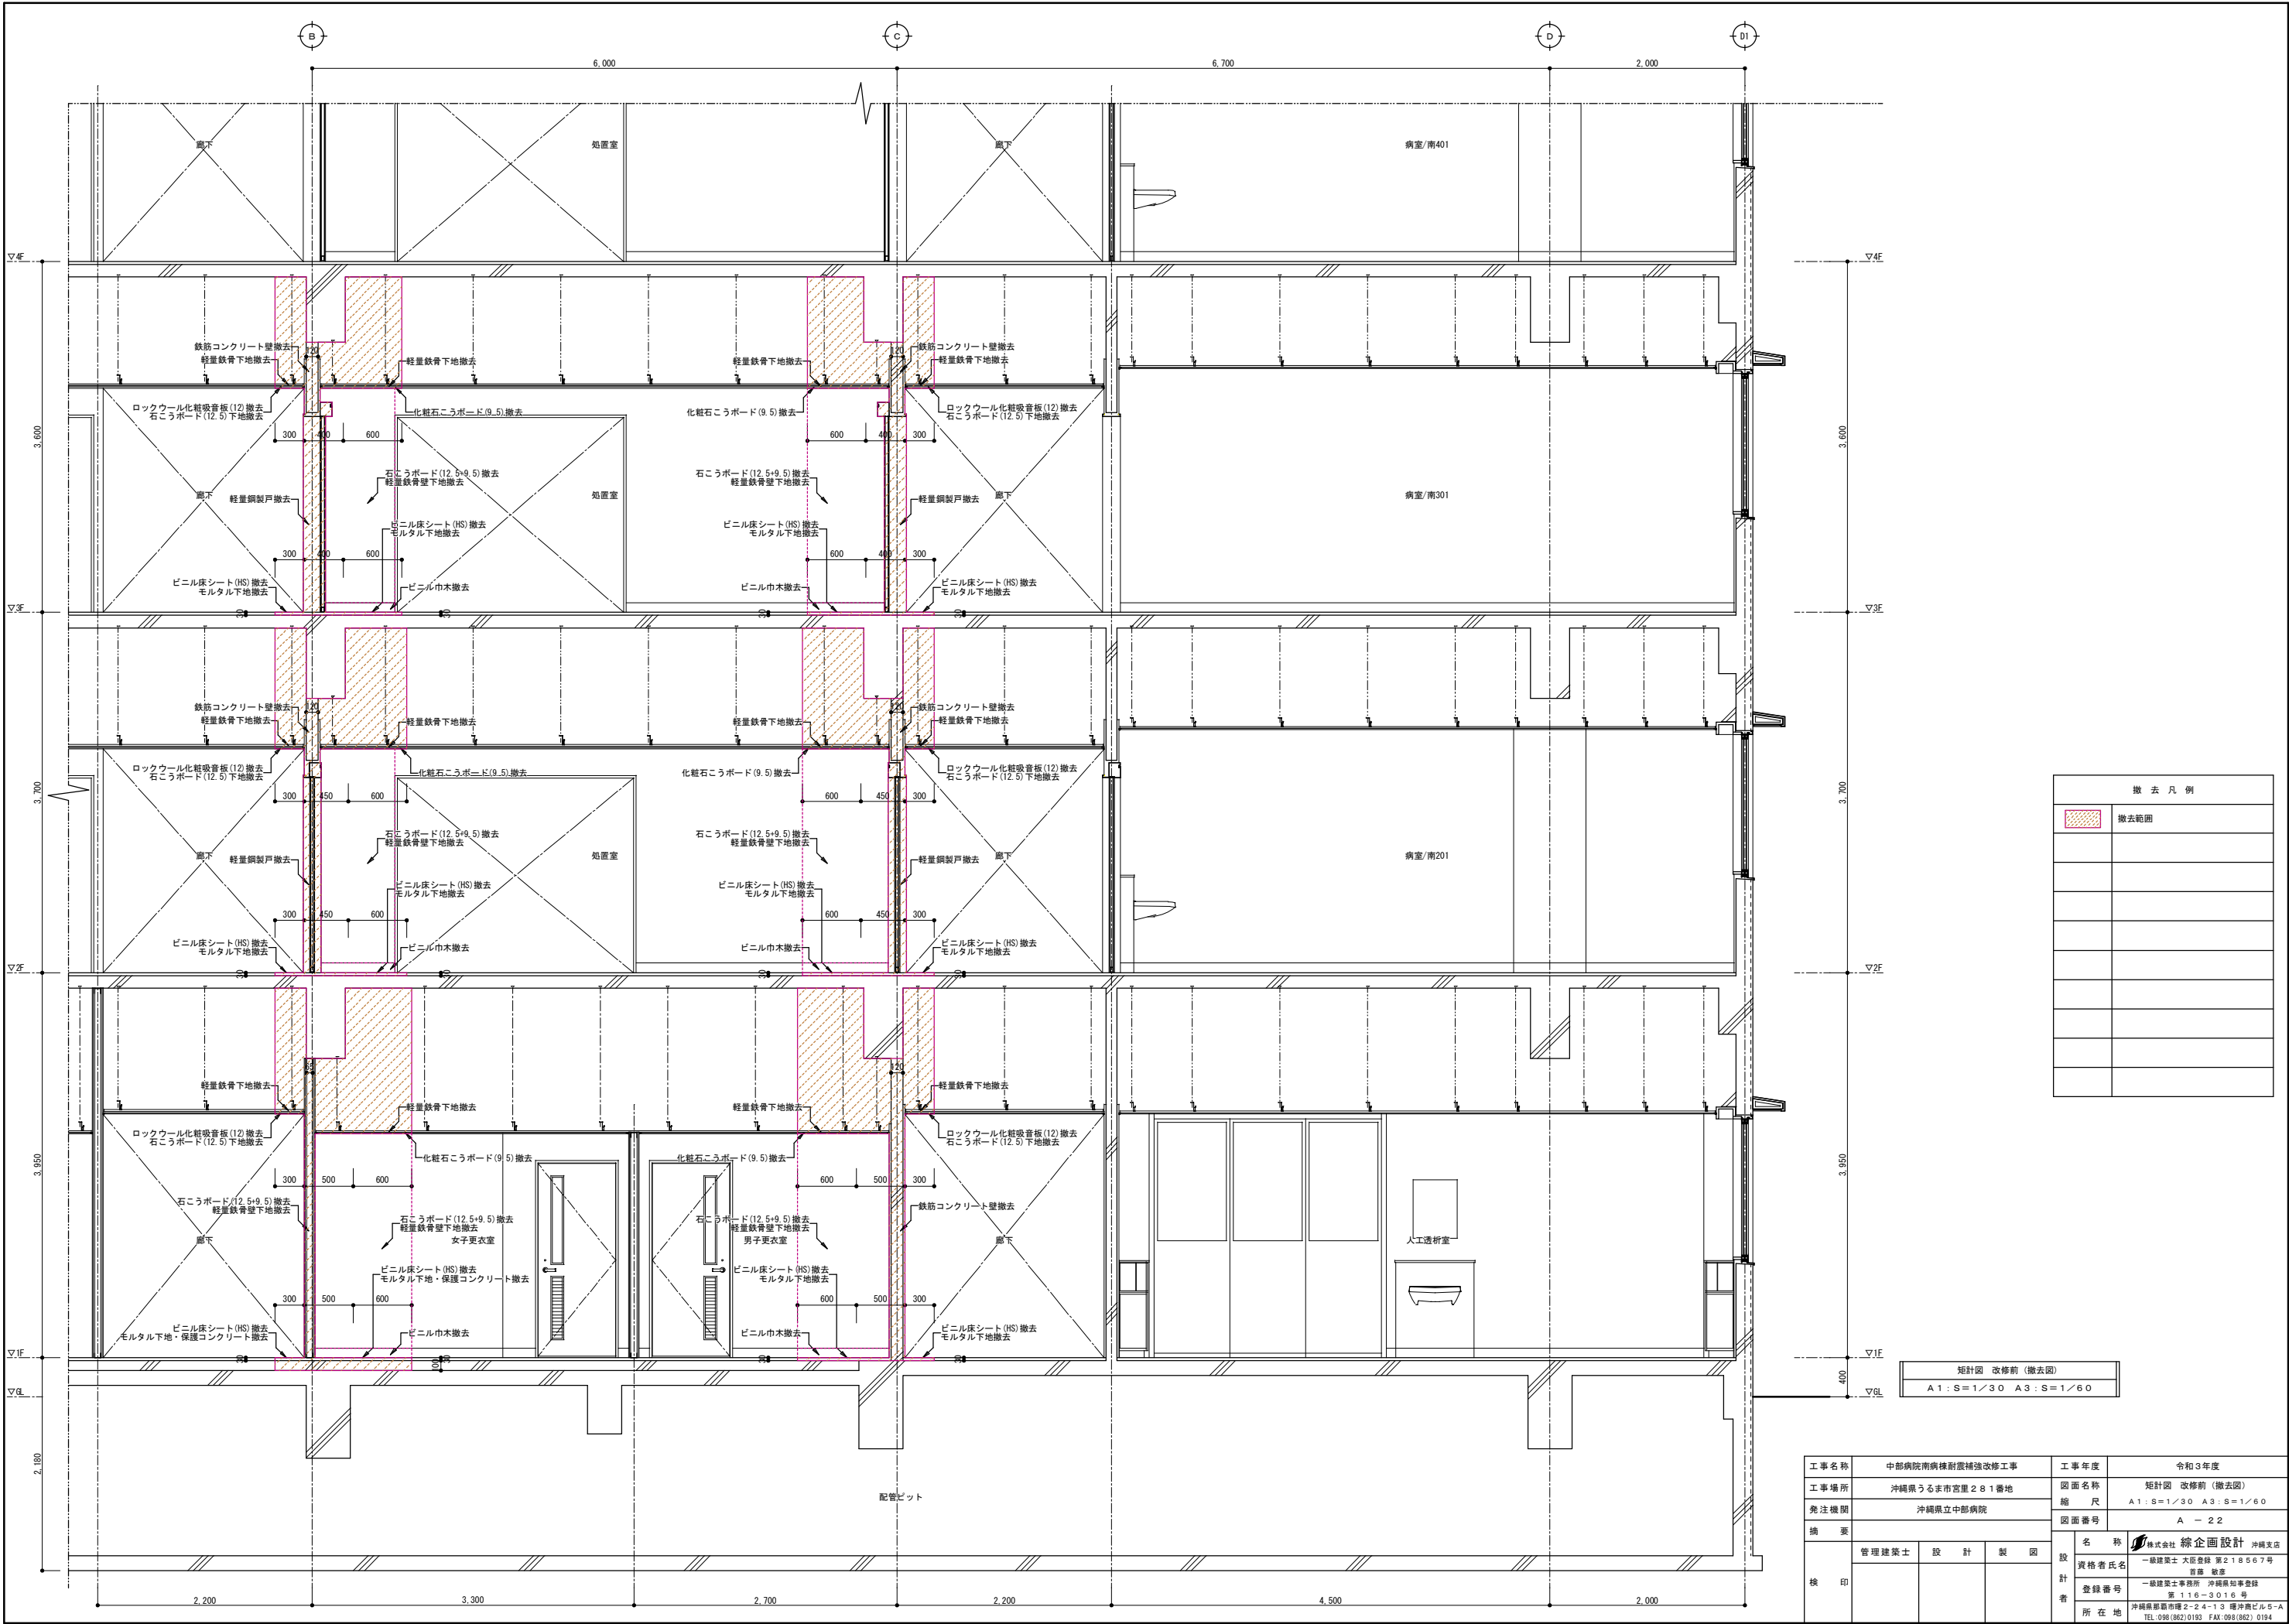

撤去凡例	
	撤去範囲


矩計図 改修前（撤去図）
A1:S=1/30 A3:S=1/60

工事名称	中部病院南病棟耐震補強改修工事	工事年度	令和3年度
工事場所	沖縄県うるま市宮里281番地	図面名称	矩計図 改修前（撤去図）
発注機関	沖縄県立中部病院	縮尺	A1:S=1/30 A3:S=1/60
摘要	A - 22		
校印	管理建築士	設計	製図
設計者	名 称	株式会社 総企画設計 沖縄支店	
	資格者氏名	一級建築士 大臣登録 第218567号 首席 敏彦	
	登録番号	一級建築士事務所 沖縄県知事登録 第116-3016号	
	所在地	沖縄県那覇市瑞2-24-13 瑞沖縄ビル5-A TEL:098(882)0192 FAX:098(882)0194	

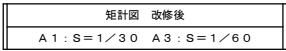


改 修 凡 例	
-----	点線は既存のままを示す
	壁：増設耐震補強壁
	軽量鉄骨壁（W65）



工事名称	中部病院南棟耐震補強改修工事			工事年度	令和3年度	
工事場所	沖繩県うるま市宮里281番地			図面名称	矩形図 改修後	
発注機関	沖縄県立中部病院			縮 尺	A:1=S:1/30 A3:S:1/60	
検 査 票				図面番号	A - 23	

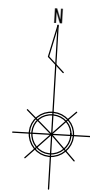


撤 去 凡 例	
	撤去範圍
	
	撤去建具
	撤去・再取付建具
	

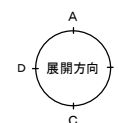

工事名称	中部病院南棟付震補強改修工事	工事年度	令和3年度
工事場所	沖縄県うるま市宮里281番地	図面名称	1階平面詳細図(1) 改修前(撤去前)
発注機関	沖縄県立中部病院	縮尺	A1:S=1/50 A3:S=1/100
摘要		図面番号	A-24
検印	管理建築士	設計	製図
		名 称	 株式会社 総合企画設計 沖縄支店
		資格者氏名	一級建築士 大庭 肇 第218567号 首席 敏彦
		登録番号	一級建築士事務所 沖縄県知事登録 第116-3016号

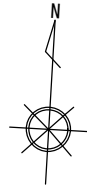
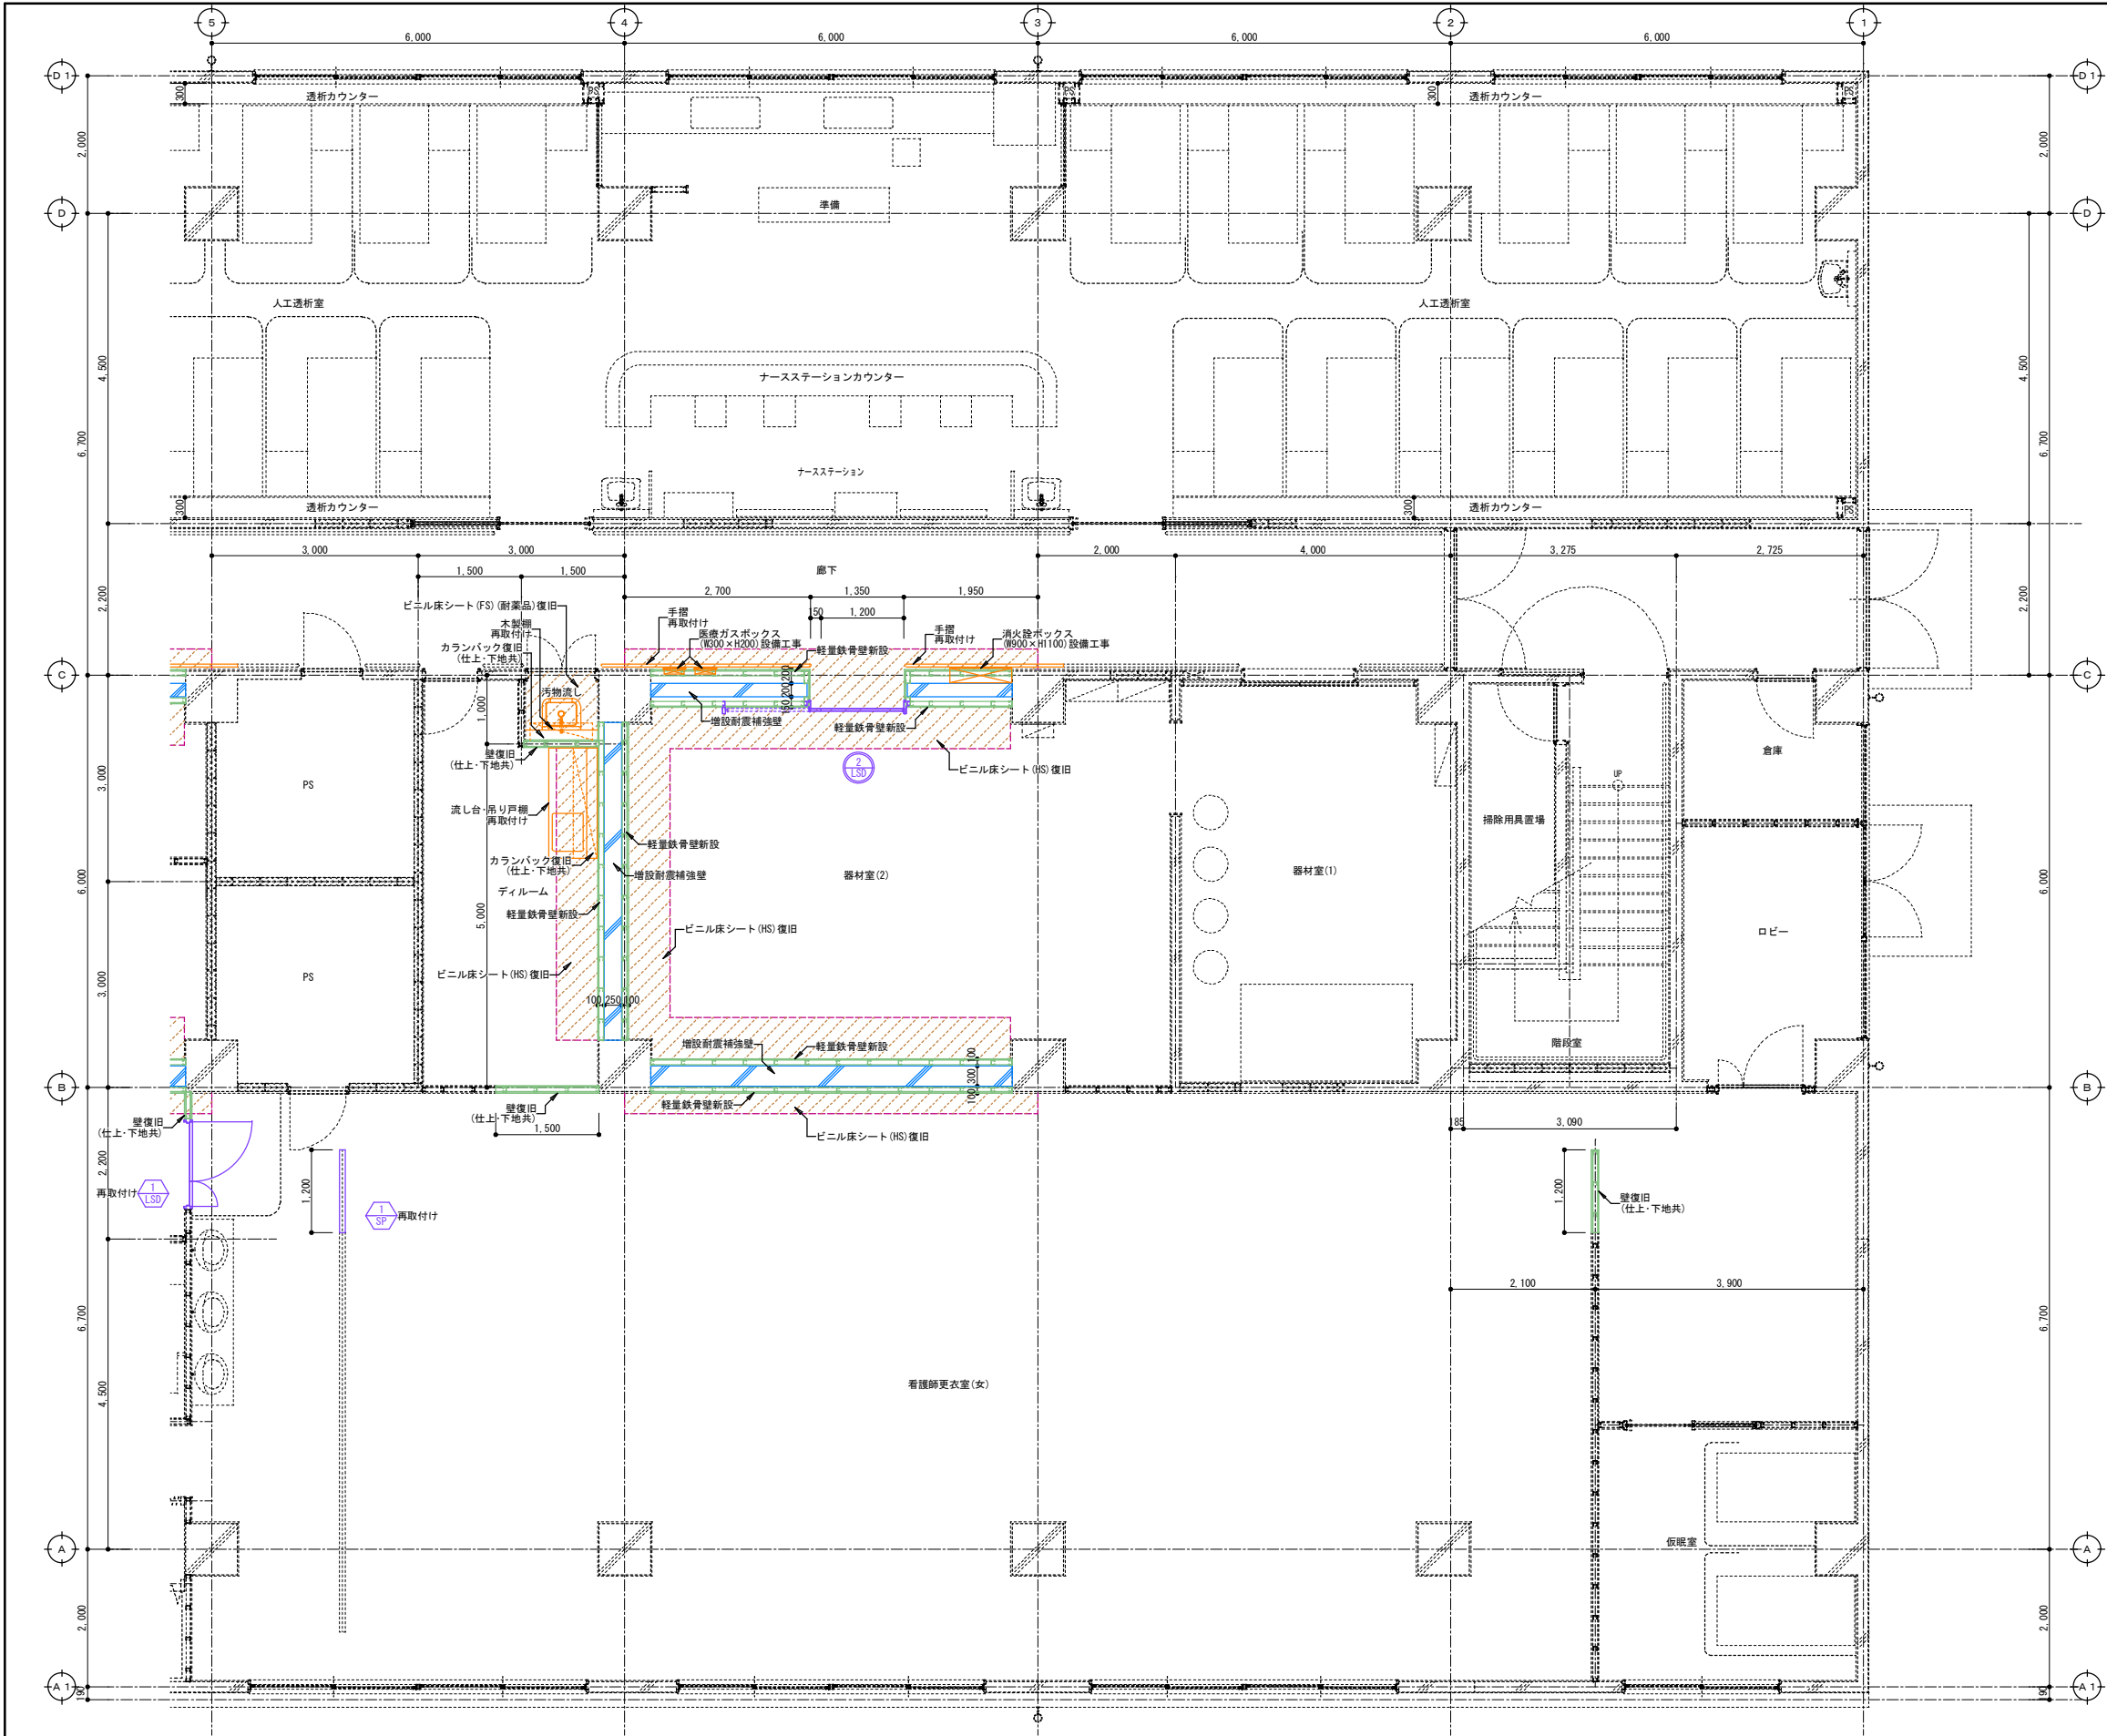


改 修 凡 例	
	点線は既存のままを示す
	建具
	撤去・再取付建具
	壁：増設耐震補強壁
	柱：連続繊維巻き補強
	軽量鉄骨壁（W65）
	G.L.工法

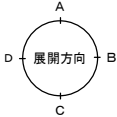


1 階平面詳細図(1) 改修後
A1：S=1/100 A3：S=1/200

工事名称	中部病院南棟耐震補強改修工事	工事年度	令和3年度
工事場所	沖縄県うるま市宮里281番地	図面名称	1階平面詳細図(1) 改修後
発注機関	沖縄県立中部病院	縮 尺	A1：S=1/50 A3：S=1/100
摘 要		図面番号	A - 25
検 印	管理建築士	設 計	製 図
設 計 者	名 称	株式会社 総企画設計 沖縄支店	
	資格者氏名	一級建築士 大臣登録 第218567号 首藤 敏彦	
	登録番号	一級建築士事務所 沖縄県知事登録 第116-3016号	
	所在地	沖縄県那覇市港2-24-13 博沖縄ビル5-A TEL:098(882)0192 FAX:098(882) 0194	

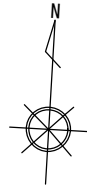
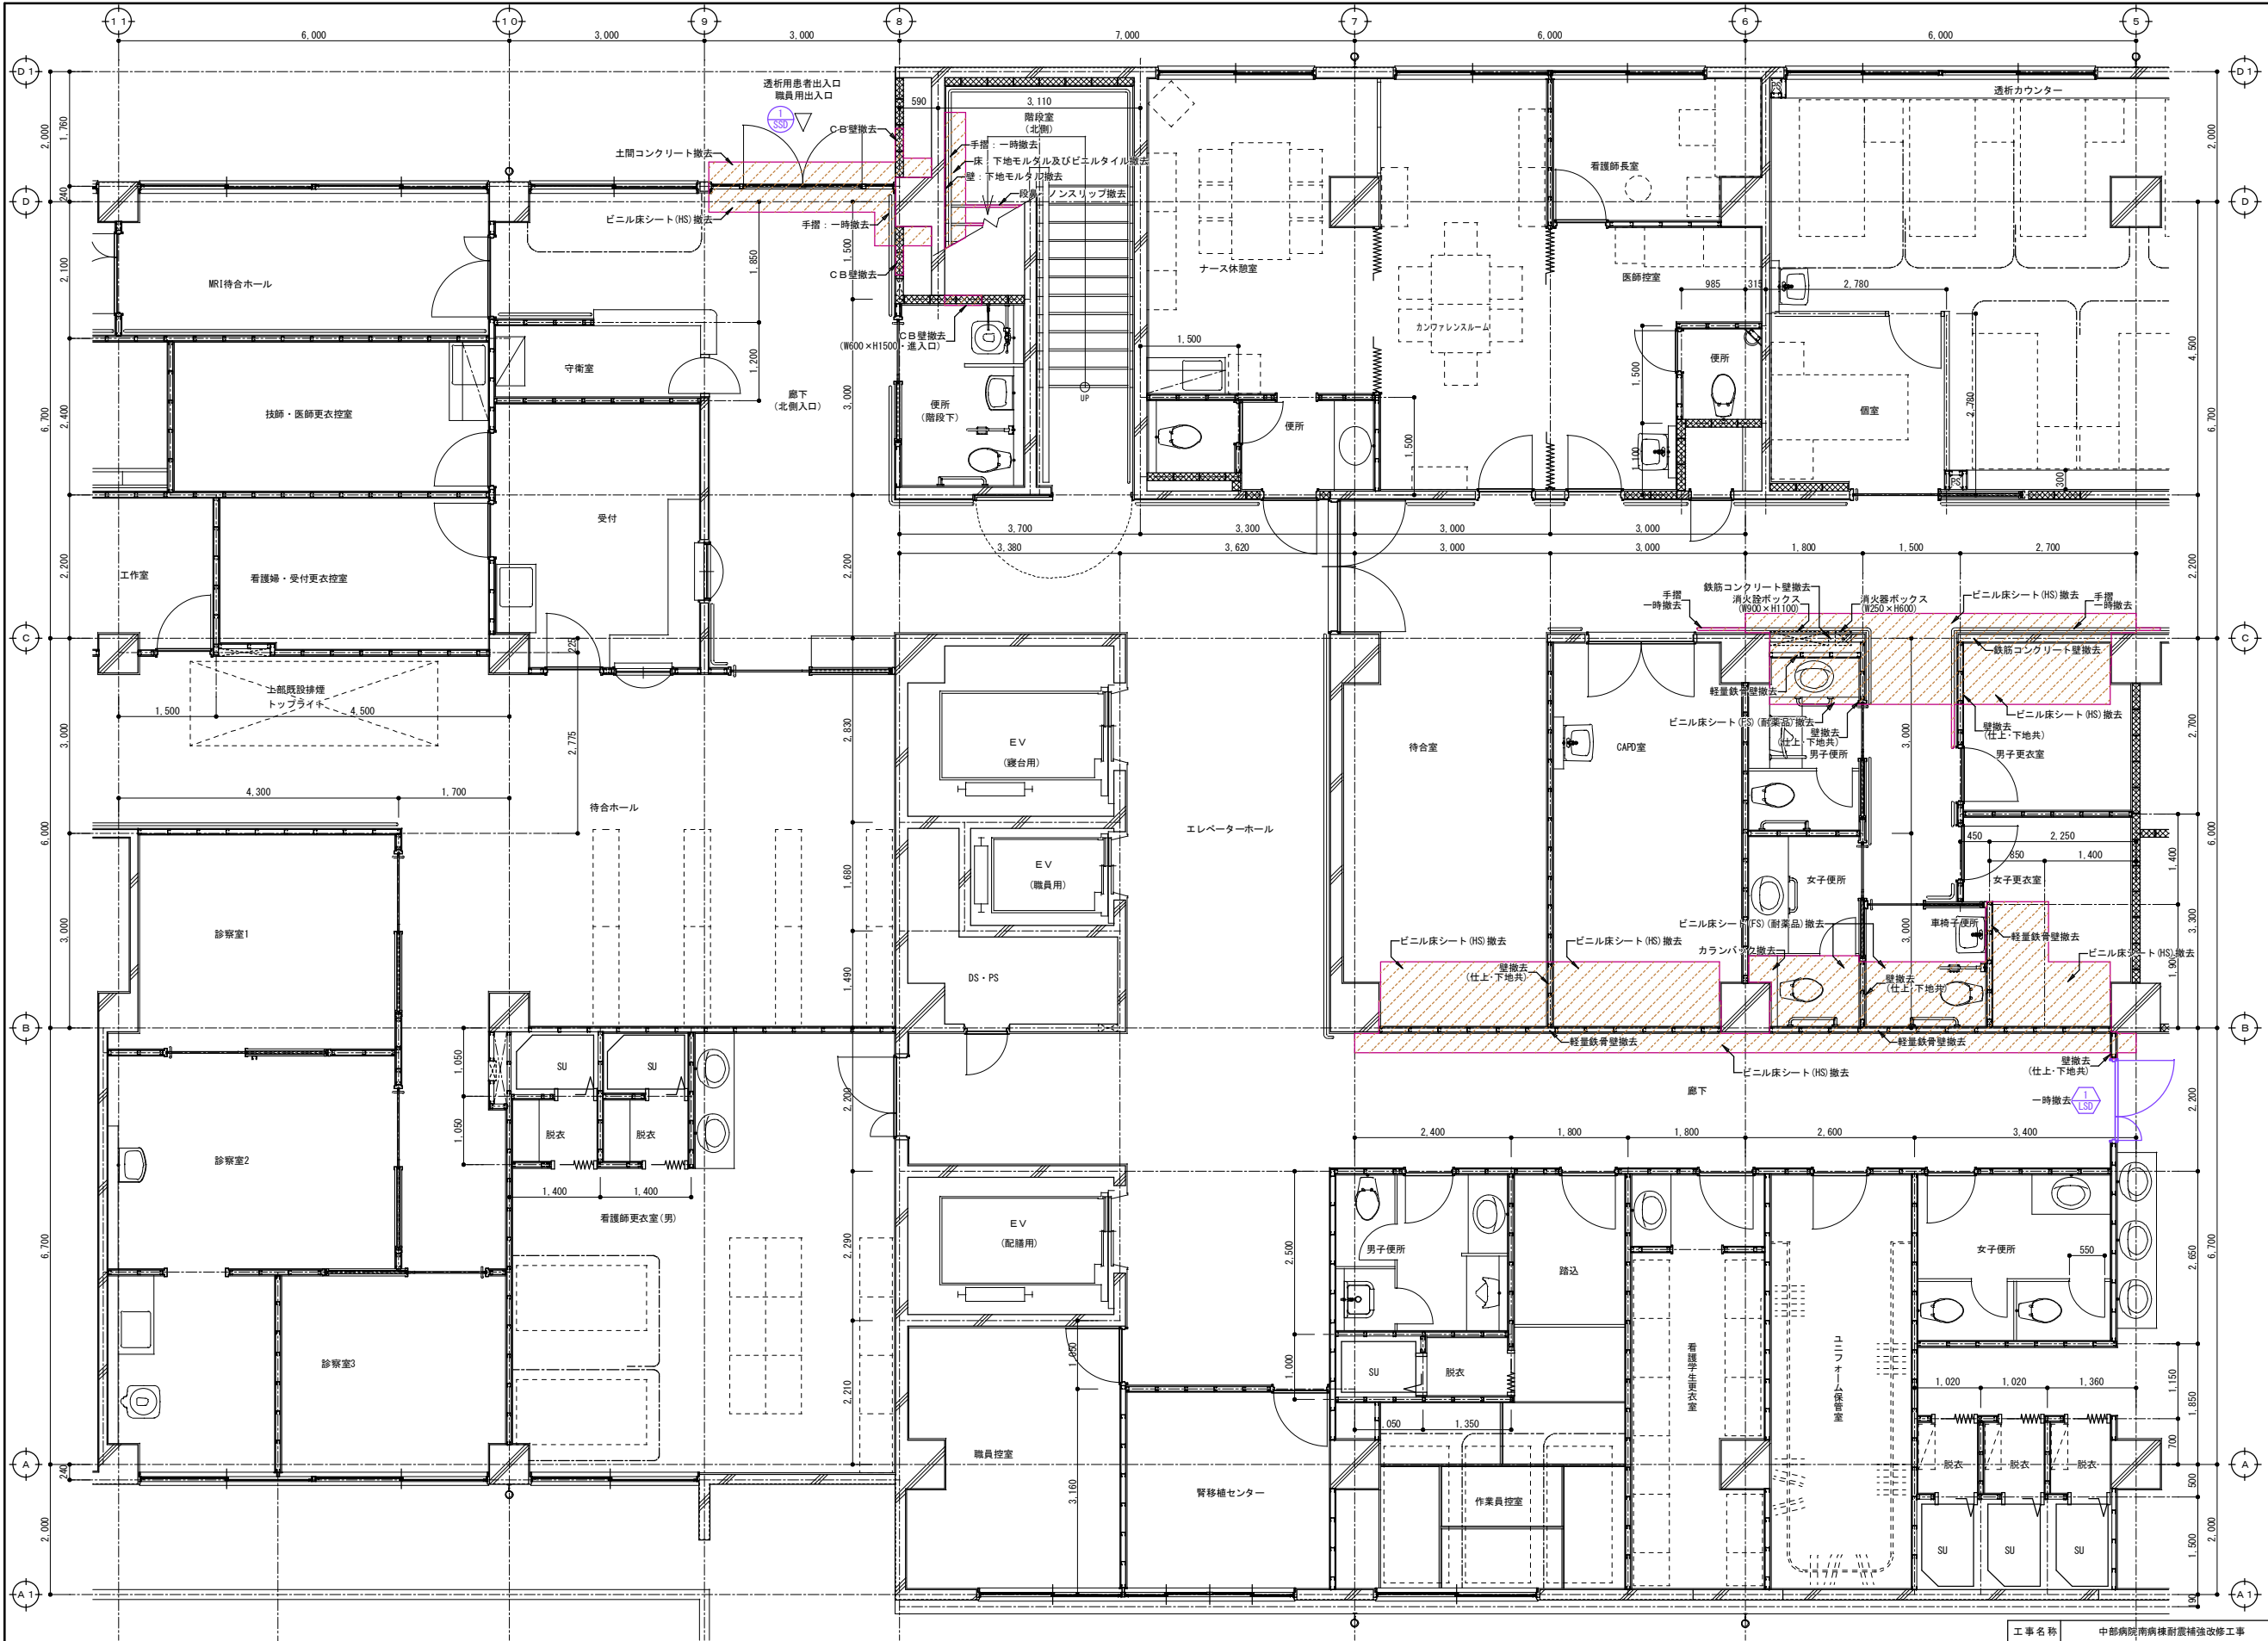


撤去凡例	
	撤去範囲
	撤去建具
	撤去・再付建具

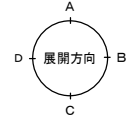

1階平面詳細図(2) 改修前(撤去図)
A1:S=1/100 A3:S=1/200


工事名称	中部病院南棟耐震補強改修工事	工事年度	令和3年度
工事場所	沖縄県うるま市宮里281番地	図面名称	1階平面詳細図(2) 改修前(撤去図)
発注機関	沖縄県立中部病院	縮尺	A1:S=1/50 A3:S=1/100
摘要	管理建築士 設 計 製 図	図面番号	A - 26
検 印		名 称	株式会社 総企画設計 沖縄支店
		資格者氏名	一級建築士 大庭豊祐 第218567号 首席 敏彦
		登録番号	一級建築士事務所 沖縄県知事登録 第116-3016号
		所在地	沖縄県那覇市博2-24-13 博沖縄ビル5-A TEL:098(882)0193 FAX:098(882)0194

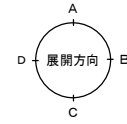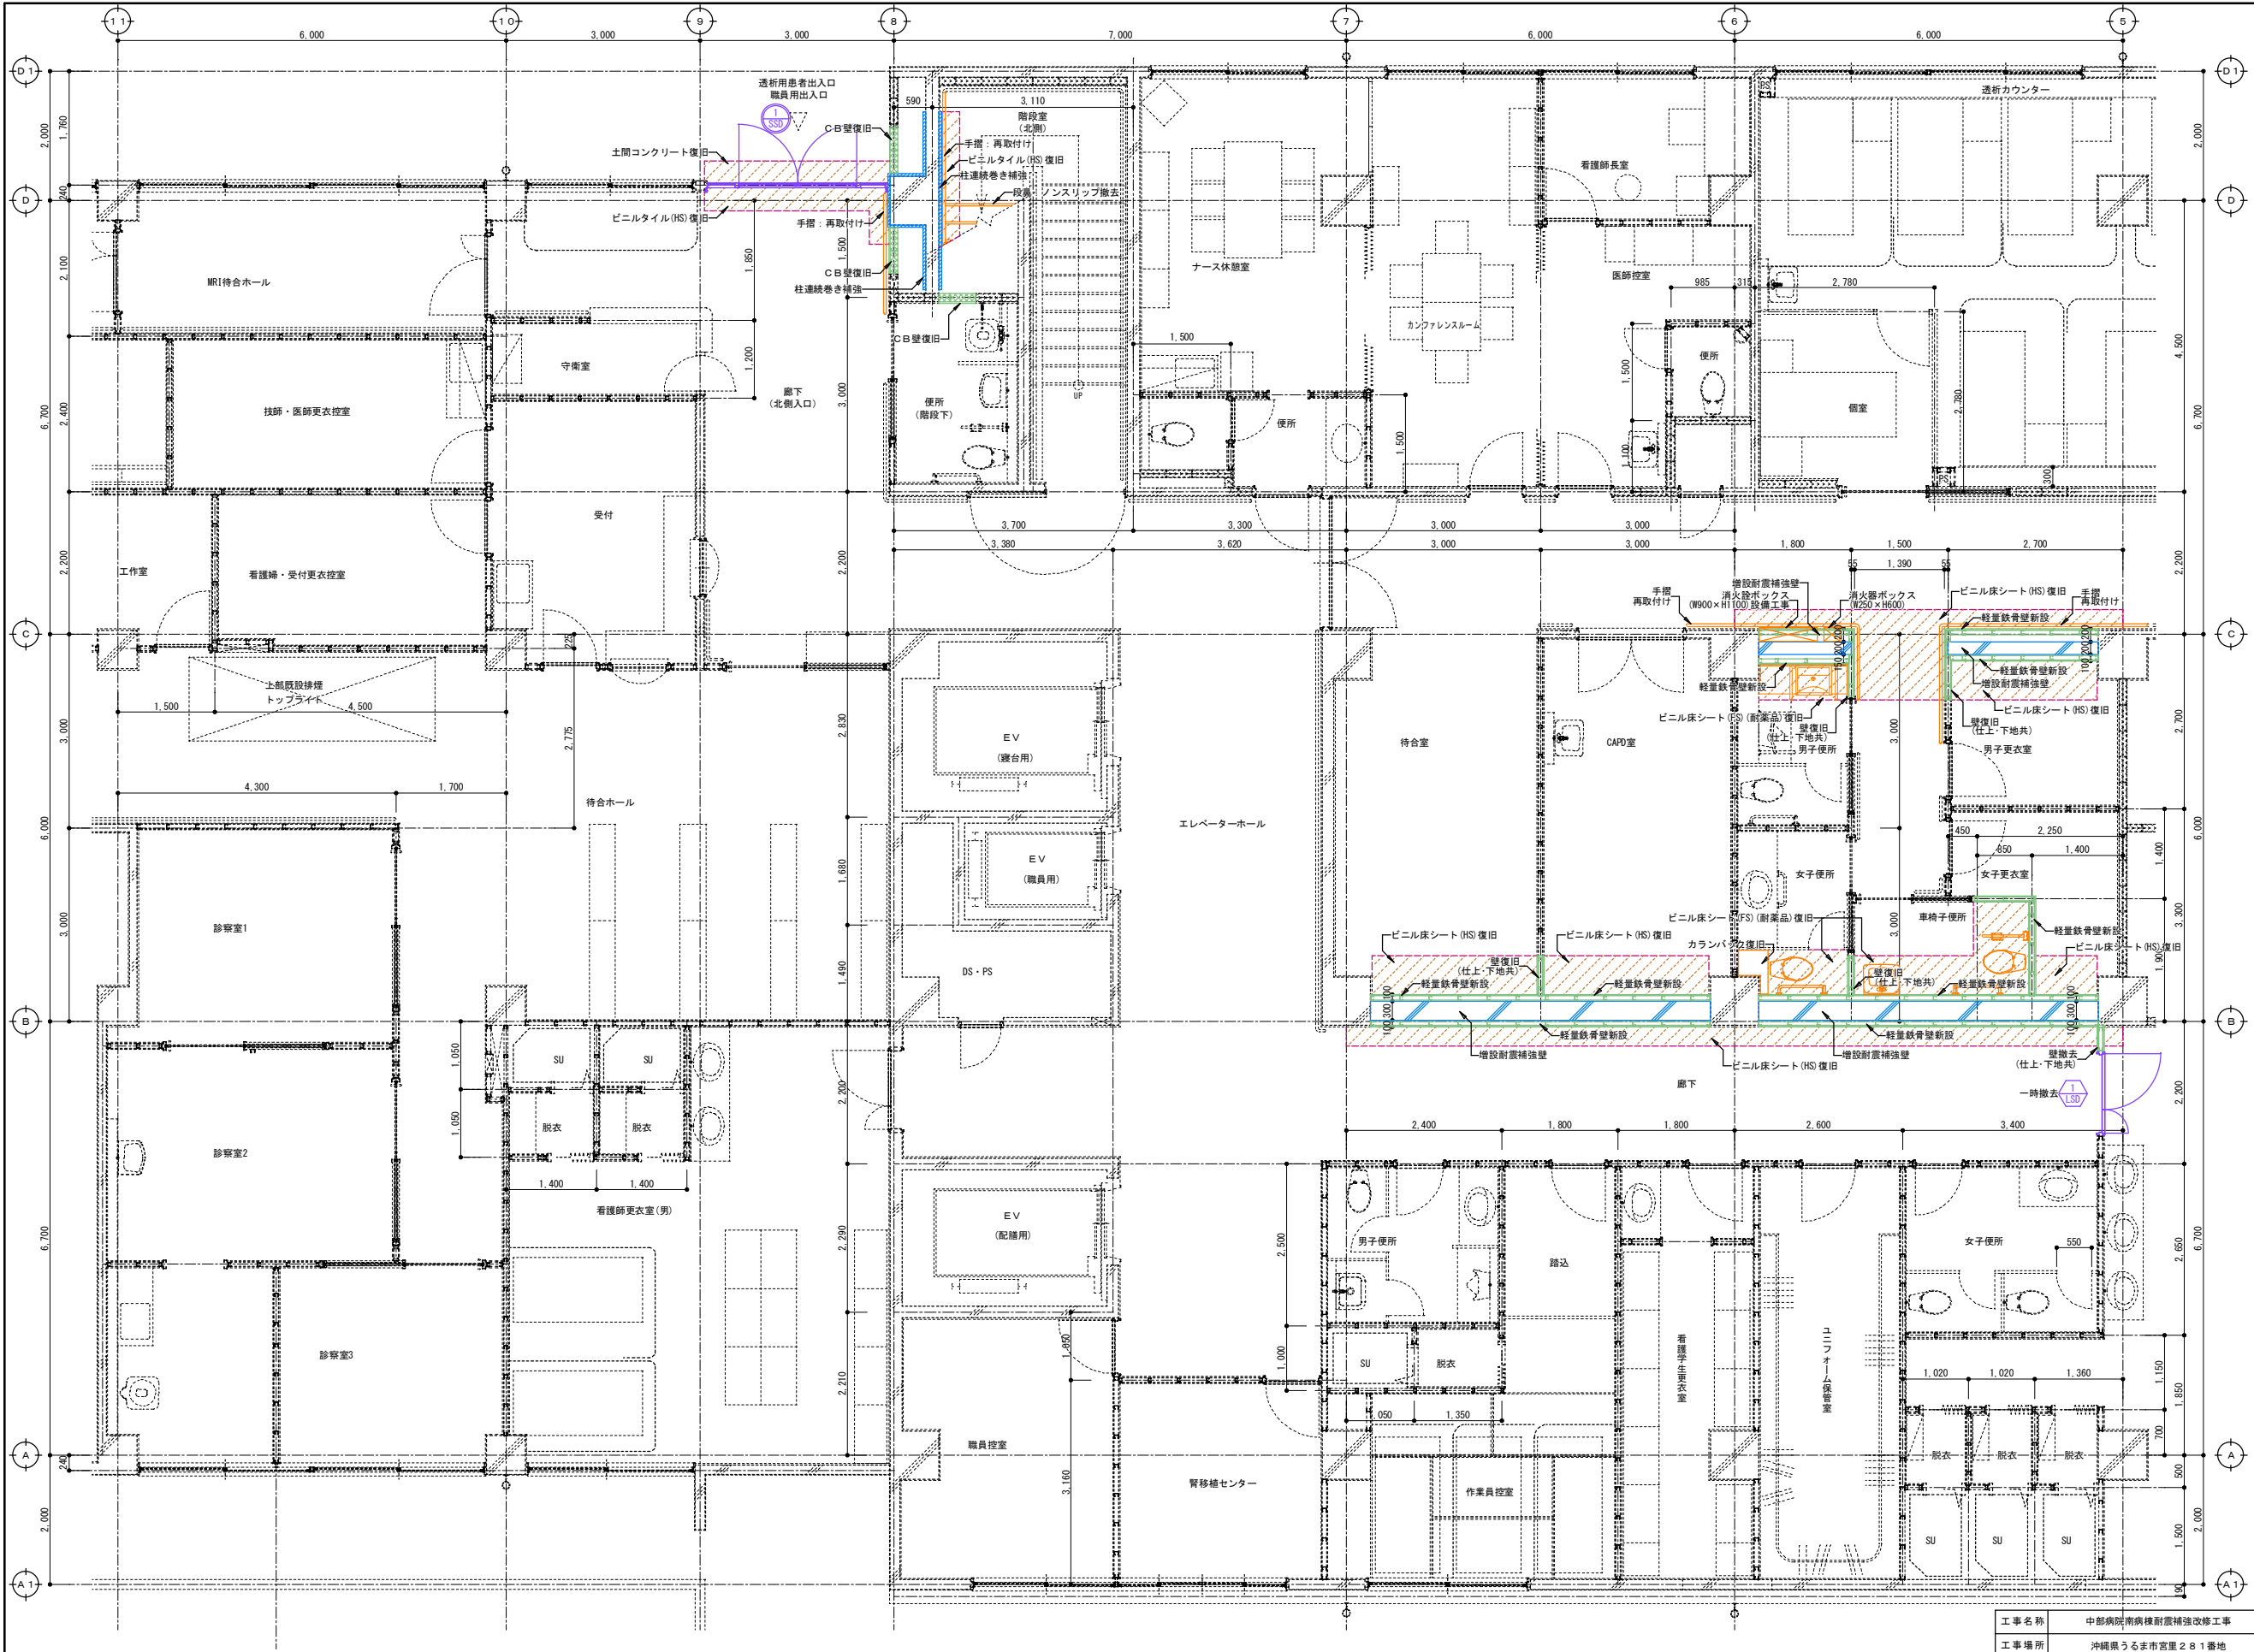

改 修 凡 例	
	点線は既存のまますす
	建具
	撤去・再取付建具
	壁：増設耐震補強壁
	柱：連続縦巻き補強
	軽鉄骨壁 (W65)
	G.L.工法
	C.B.壁 (W120)



1 階平面詳細図 (2) 改修後
A1 : S=1/100 A3 : S=1/200

工事名称	中部病院南棟耐震補強改修工事	工事年度	令和3年度
工事場所	沖縄県うるま市宮里281番地	図面名称	1階平面詳細図 (2) 改修後
発注機関	沖縄県立中部病院	縮 尺	A1 : S=1/50 A3 : S=1/100
摘 要		図面番号	A - 27
検 印	管理建築士 設 計 製 図	名 称	株式会社 総企画設計 沖縄支店
		資格者氏名	一級建築士 大臣登録 第218567号 首藤 敏彦
		登録番号	一級建築士事務所 沖縄県知事登録 第116-3016号
		所在地	沖縄県那覇市港2-24-13 博沖縄ビル5-A TEL: 098 (882) 0192 FAX: 098 (882) 0194

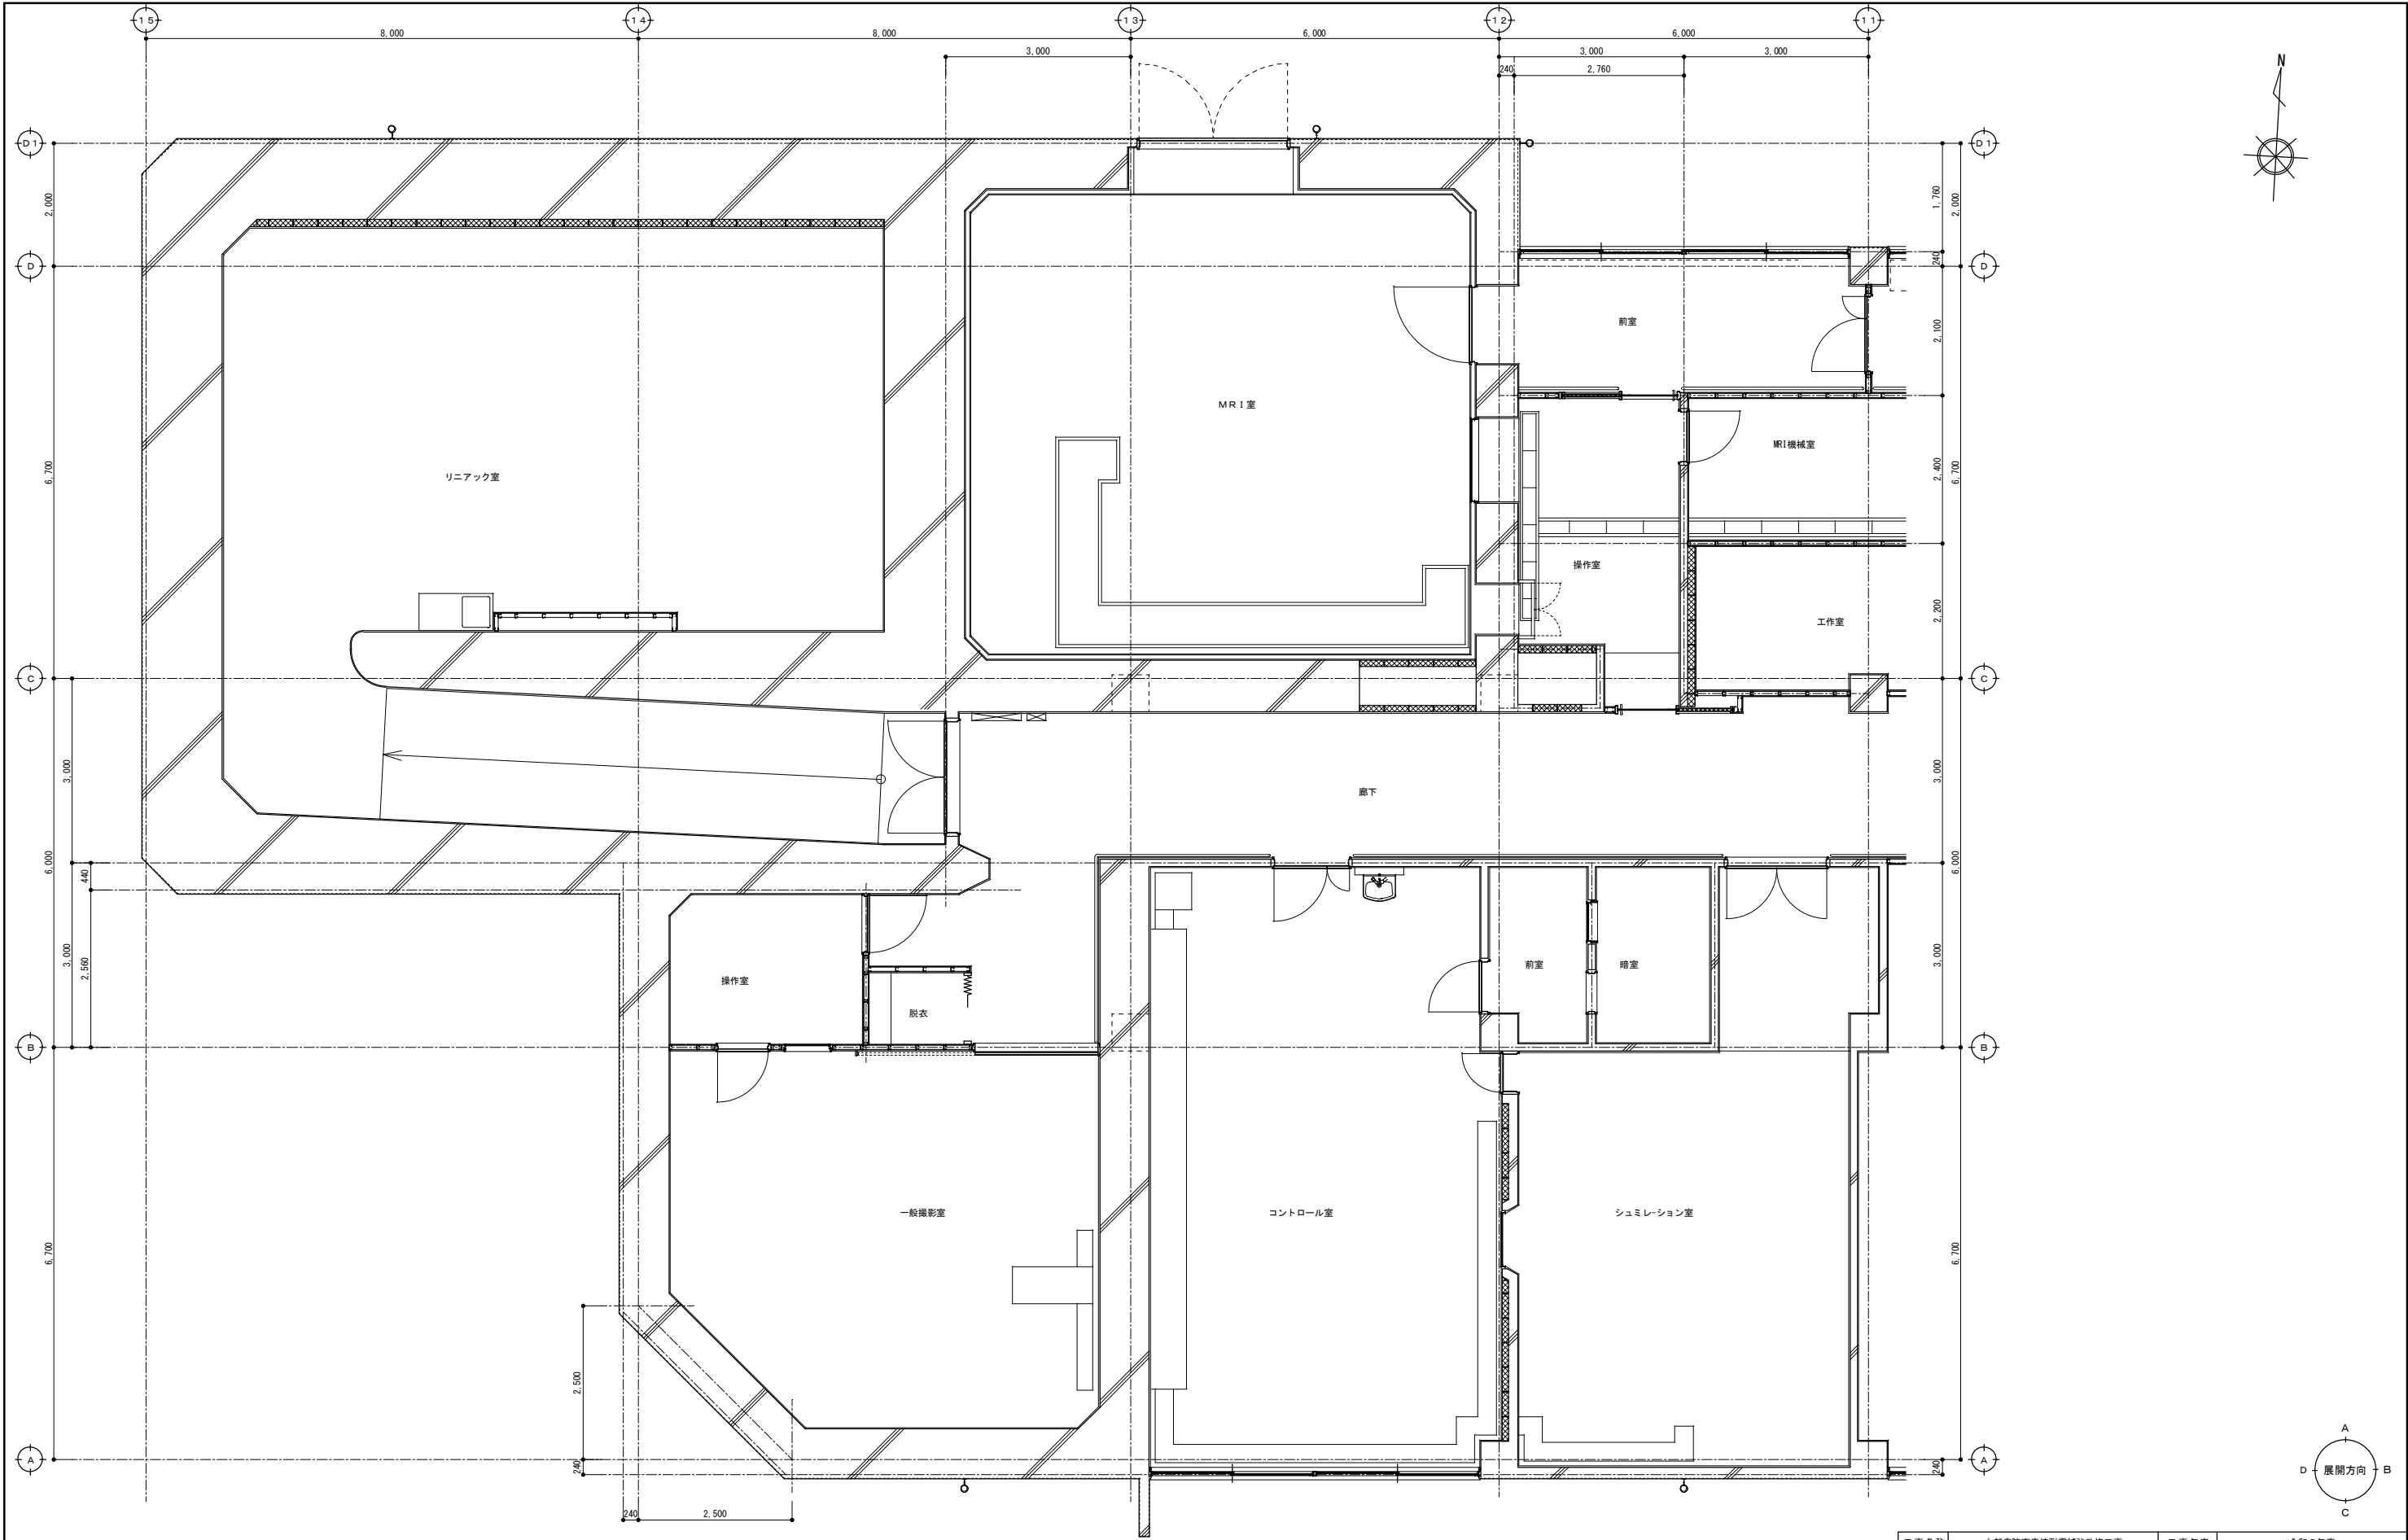


1階平面詳細図(3) 参考図(既存のまま)
A1:S=1/100 A3:S=1/200

工事名称	中部病院南病棟耐震補強改修工事			工事年度	令和3年度	
工事場所	沖縄県うるま市宮里281番地			図面名称	1階平面詳細図(3) 参考図(既存のまま)	
発注機関	沖縄県立中部病院			縮尺	A1:S=1/50 A3:S=1/100	
摘要				図面番号	A - 28	
検印	管理建築士	設計	製図	名称	株式会社 総企画設計 沖縄支店	
				資格者氏名	一級建築士 大臣登録 第218567号 首藤 敏彦	
				登録番号	一級建築士事務所 沖縄県知事登録 第116-3016号	
				所在地	沖縄県那覇市港2-24-13 博沖縄ビル5-A TEL:098(882)0193 FAX:098(882)0194	

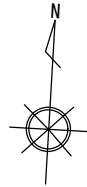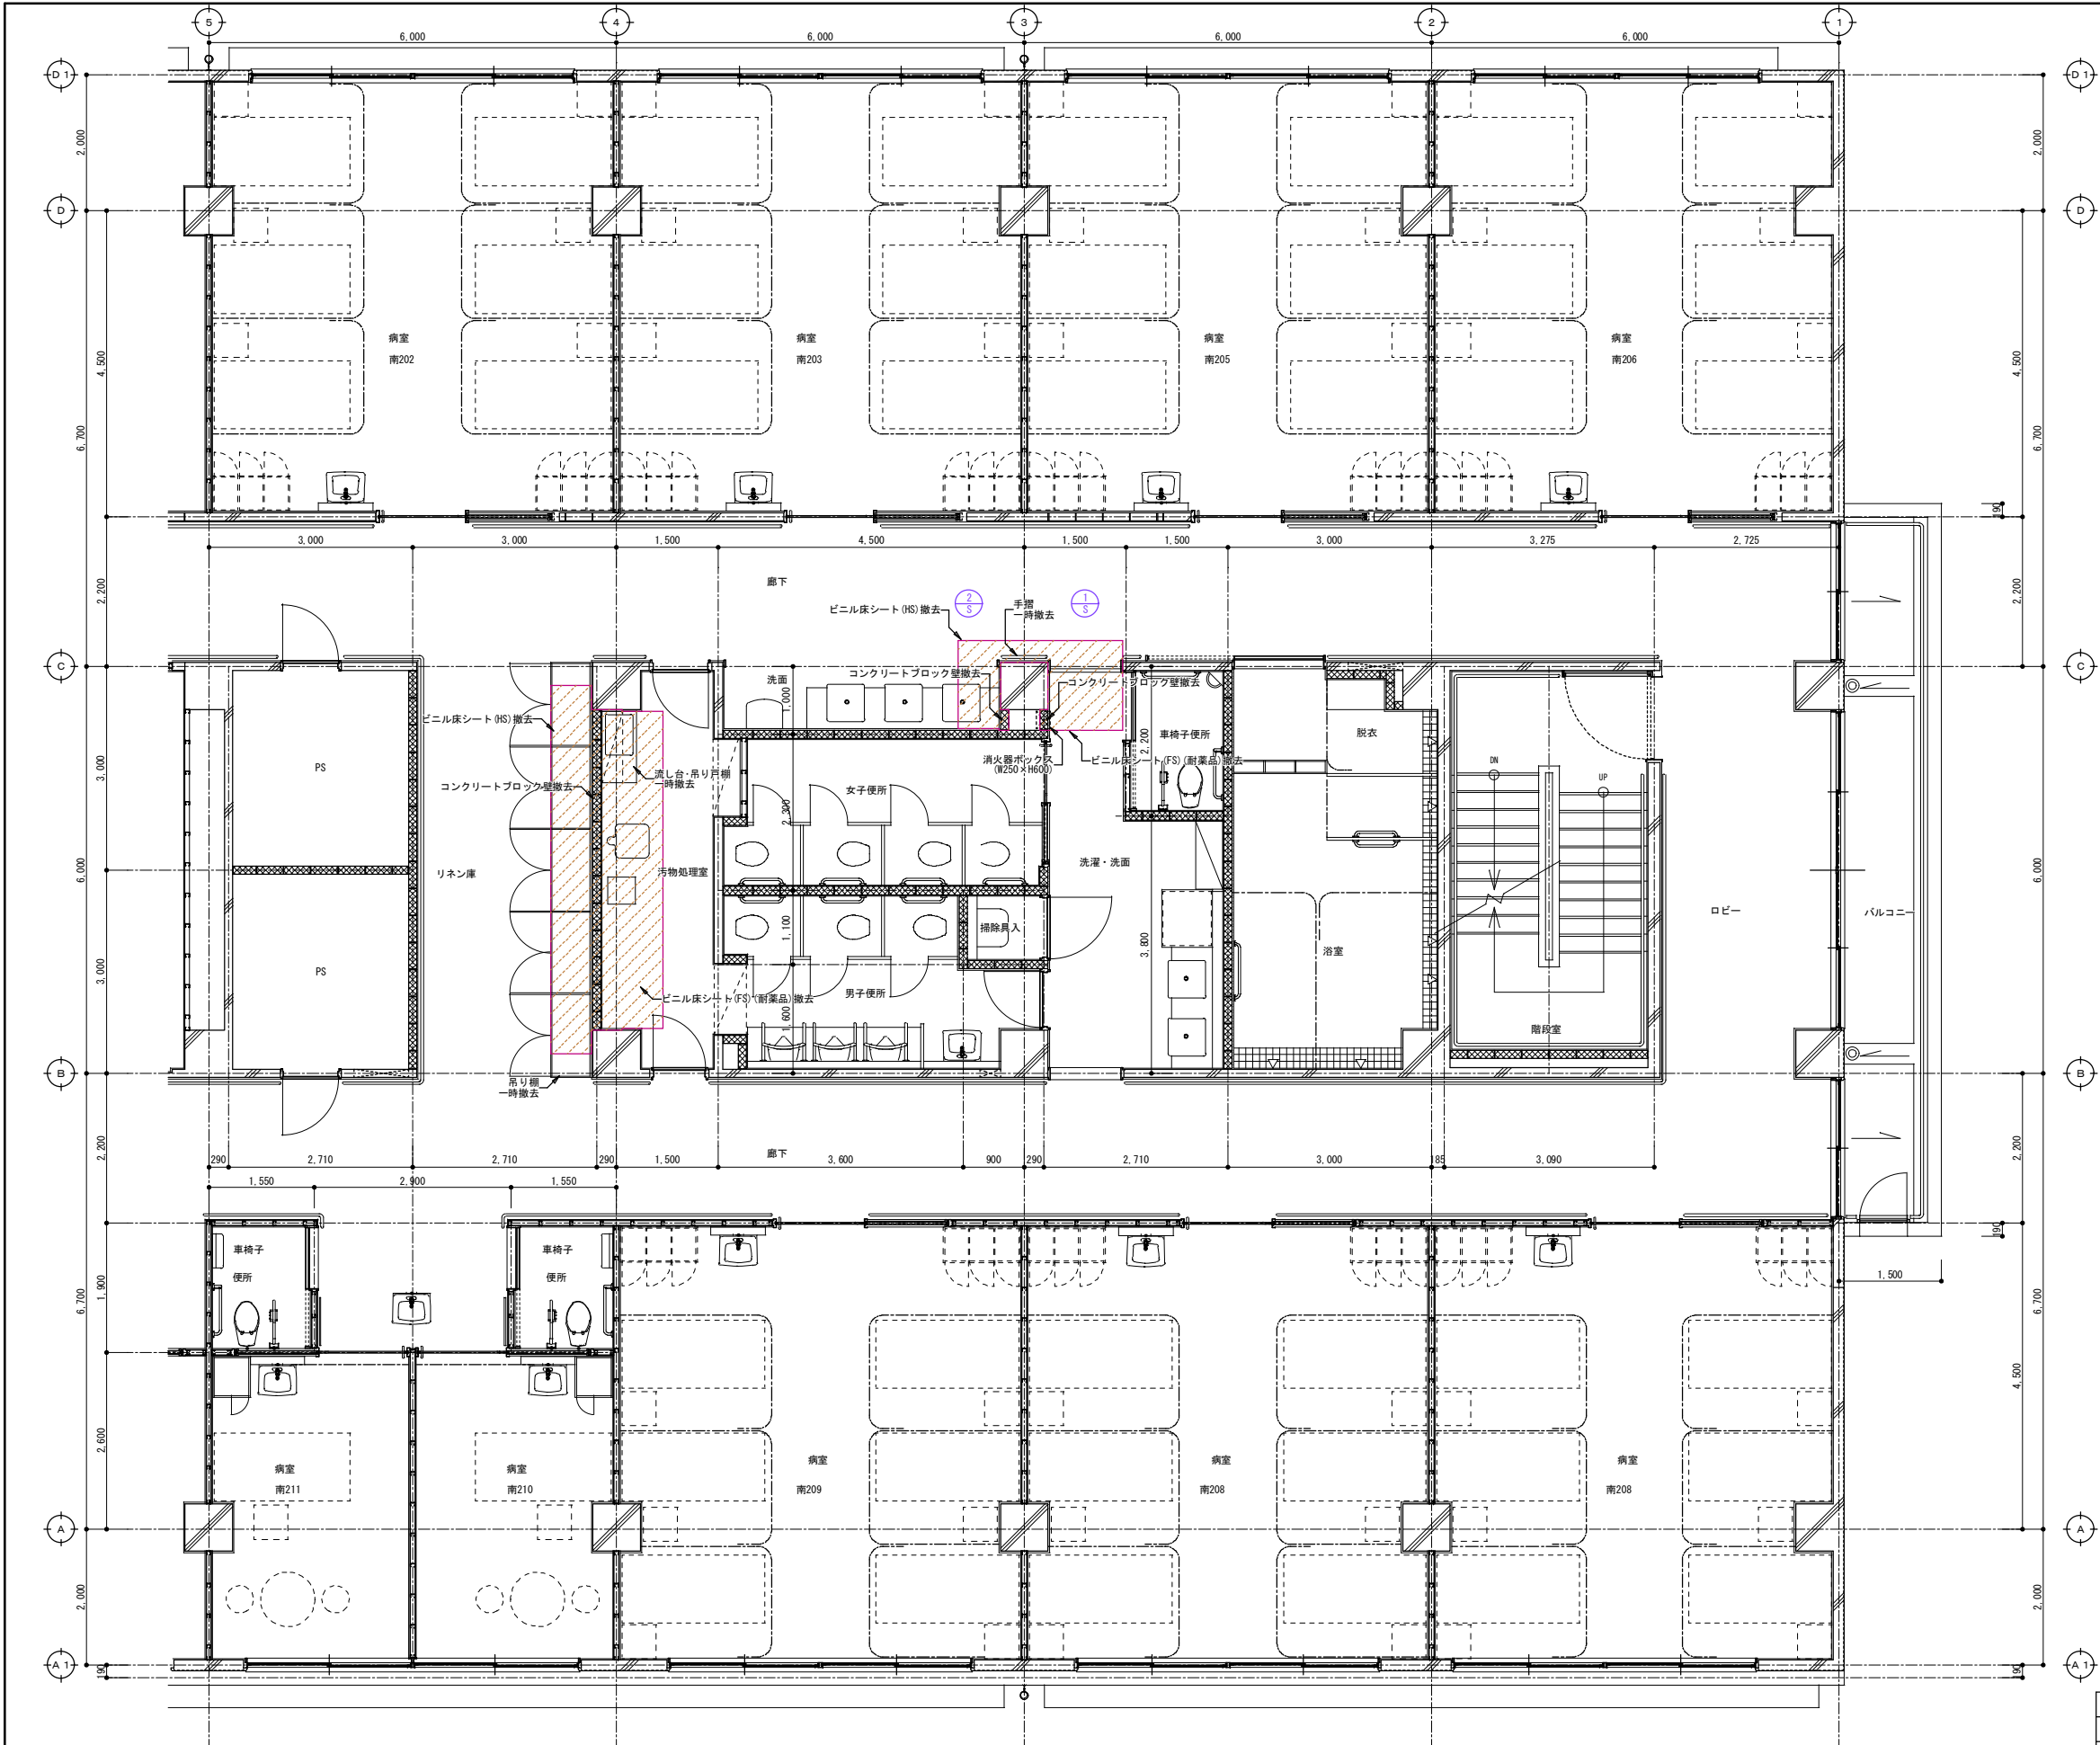


撤 去 凡 例	
	撤去範囲
	撤去建具
	撤去・再取付建具

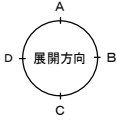

2階平面詳細図(1) 改修前(撤去図)
A1:S=1/100 A3:S=1/200



工事名称	中部病院南棟耐震補強改修工事	工事年度	令和3年度
工事場所	沖縄県うるま市宮里281番地	図面名称	2階平面詳細図(1) 改修前(撤去図)
発注機関	沖縄県立中部病院	縮 尺	A1:S=1/50 A3:S=1/100
摘 要	図面番号 A - 29		
設 計 者	名 称	株式会社 総企画設計 沖縄支店	
	資格者氏名	一級建築士 大臣登録 第218567号 首藤 敏彦	
	登録番号	一級建築士事務所 沖縄県知事登録 第116-3016号	
	所在地	沖縄県那覇市博2-24-13 博沖縄ビル5-A TEL:098(882)0193 FAX:098(882) 0194	
検 印	管理建築士	設 計	製 図

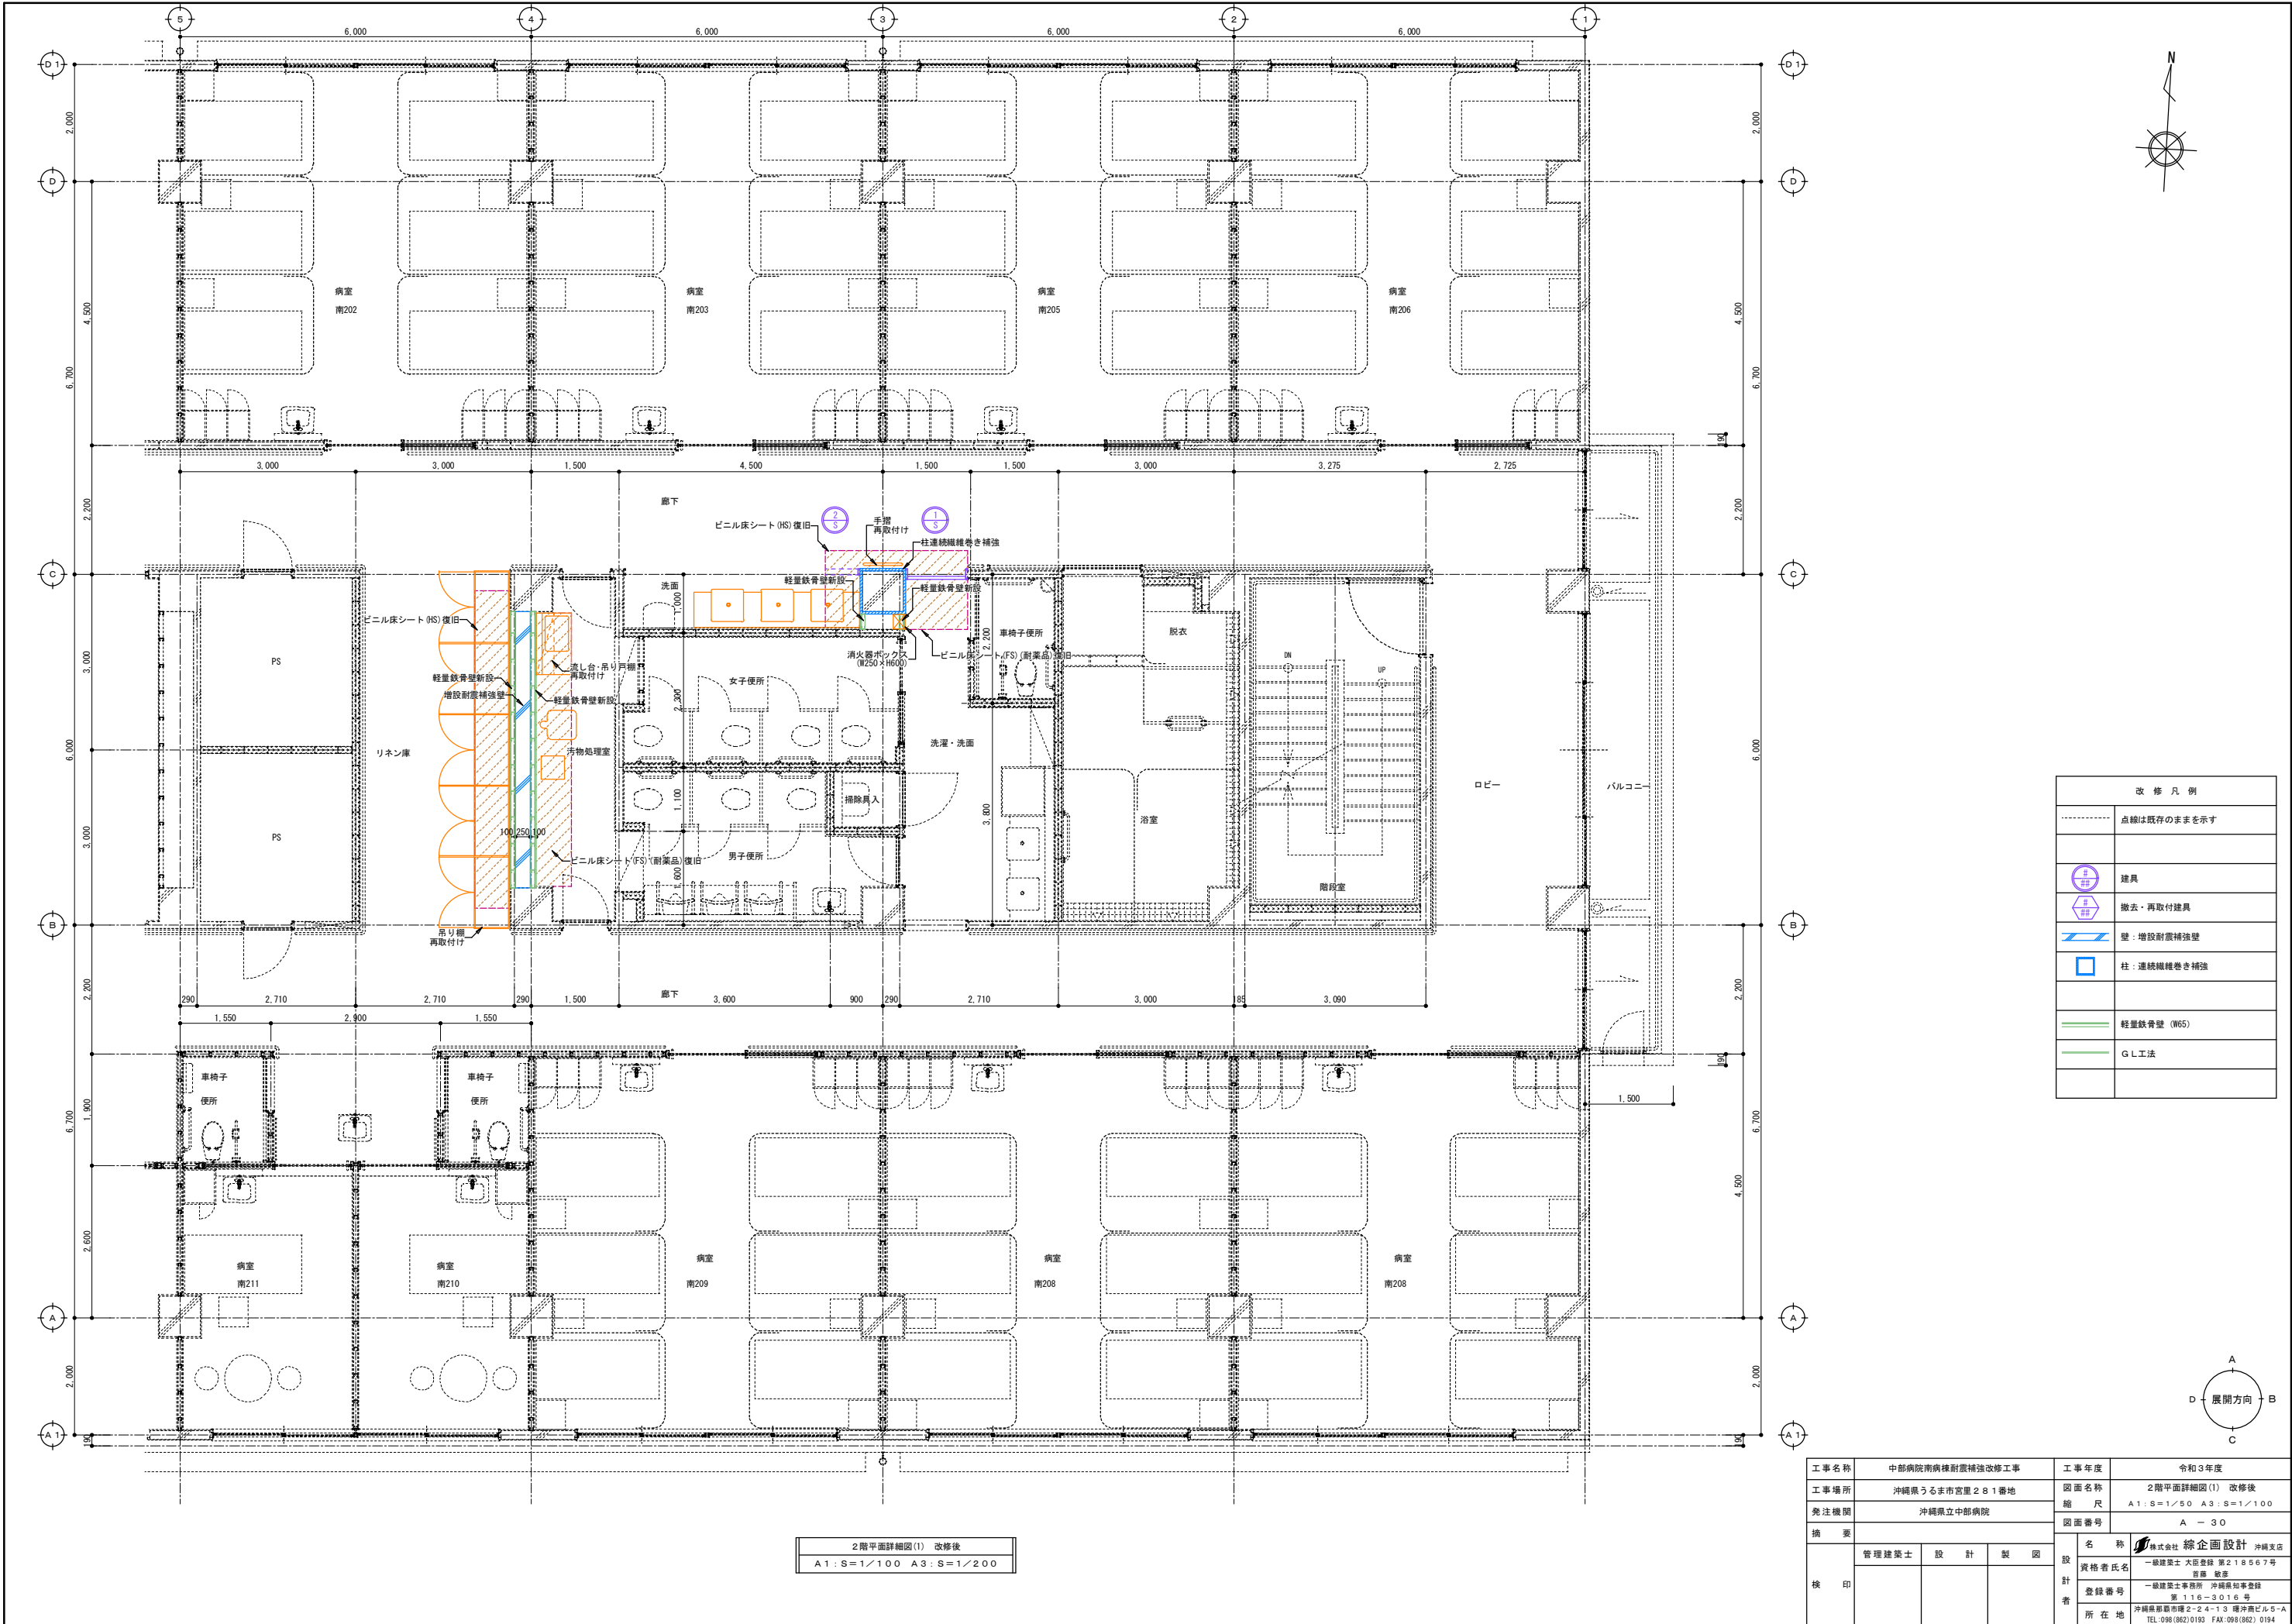


改修凡例	
	点線は既存のまますす
	建具
	撤去・再取付建具
	壁：増設耐震補強壁
	柱：連続繊維巻き補強
	軽量鉄骨壁 (W65)
	G.L.工法

2階平面詳細図(1) 改修後
A1:S=1/100 A3:S=1/200

工事名称	中部病院南病棟耐震補強改修工事	工事年度	令和3年度
工事場所	沖縄県うるま市宮里281番地	図面名称	2階平面詳細図(1) 改修後
発注機関	沖縄県立中部病院	縮尺	A1:S=1/50 A3:S=1/100
摘要		図面番号	A-30
設計者	名称	株式会社 総企画設計 沖縄支店	
	資格者氏名	一級建築士 大田豊隆 第218567号	
	登録番号	一級建築士事務所 沖縄県知事登録 第116-3016号	
	所在地	沖縄県那覇市港2-24-13 博沖縄ビル5-A TEL:098(882)0192 FAX:098(882)0194	
校印	管理建築士	設計	製図


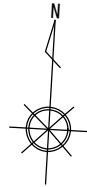
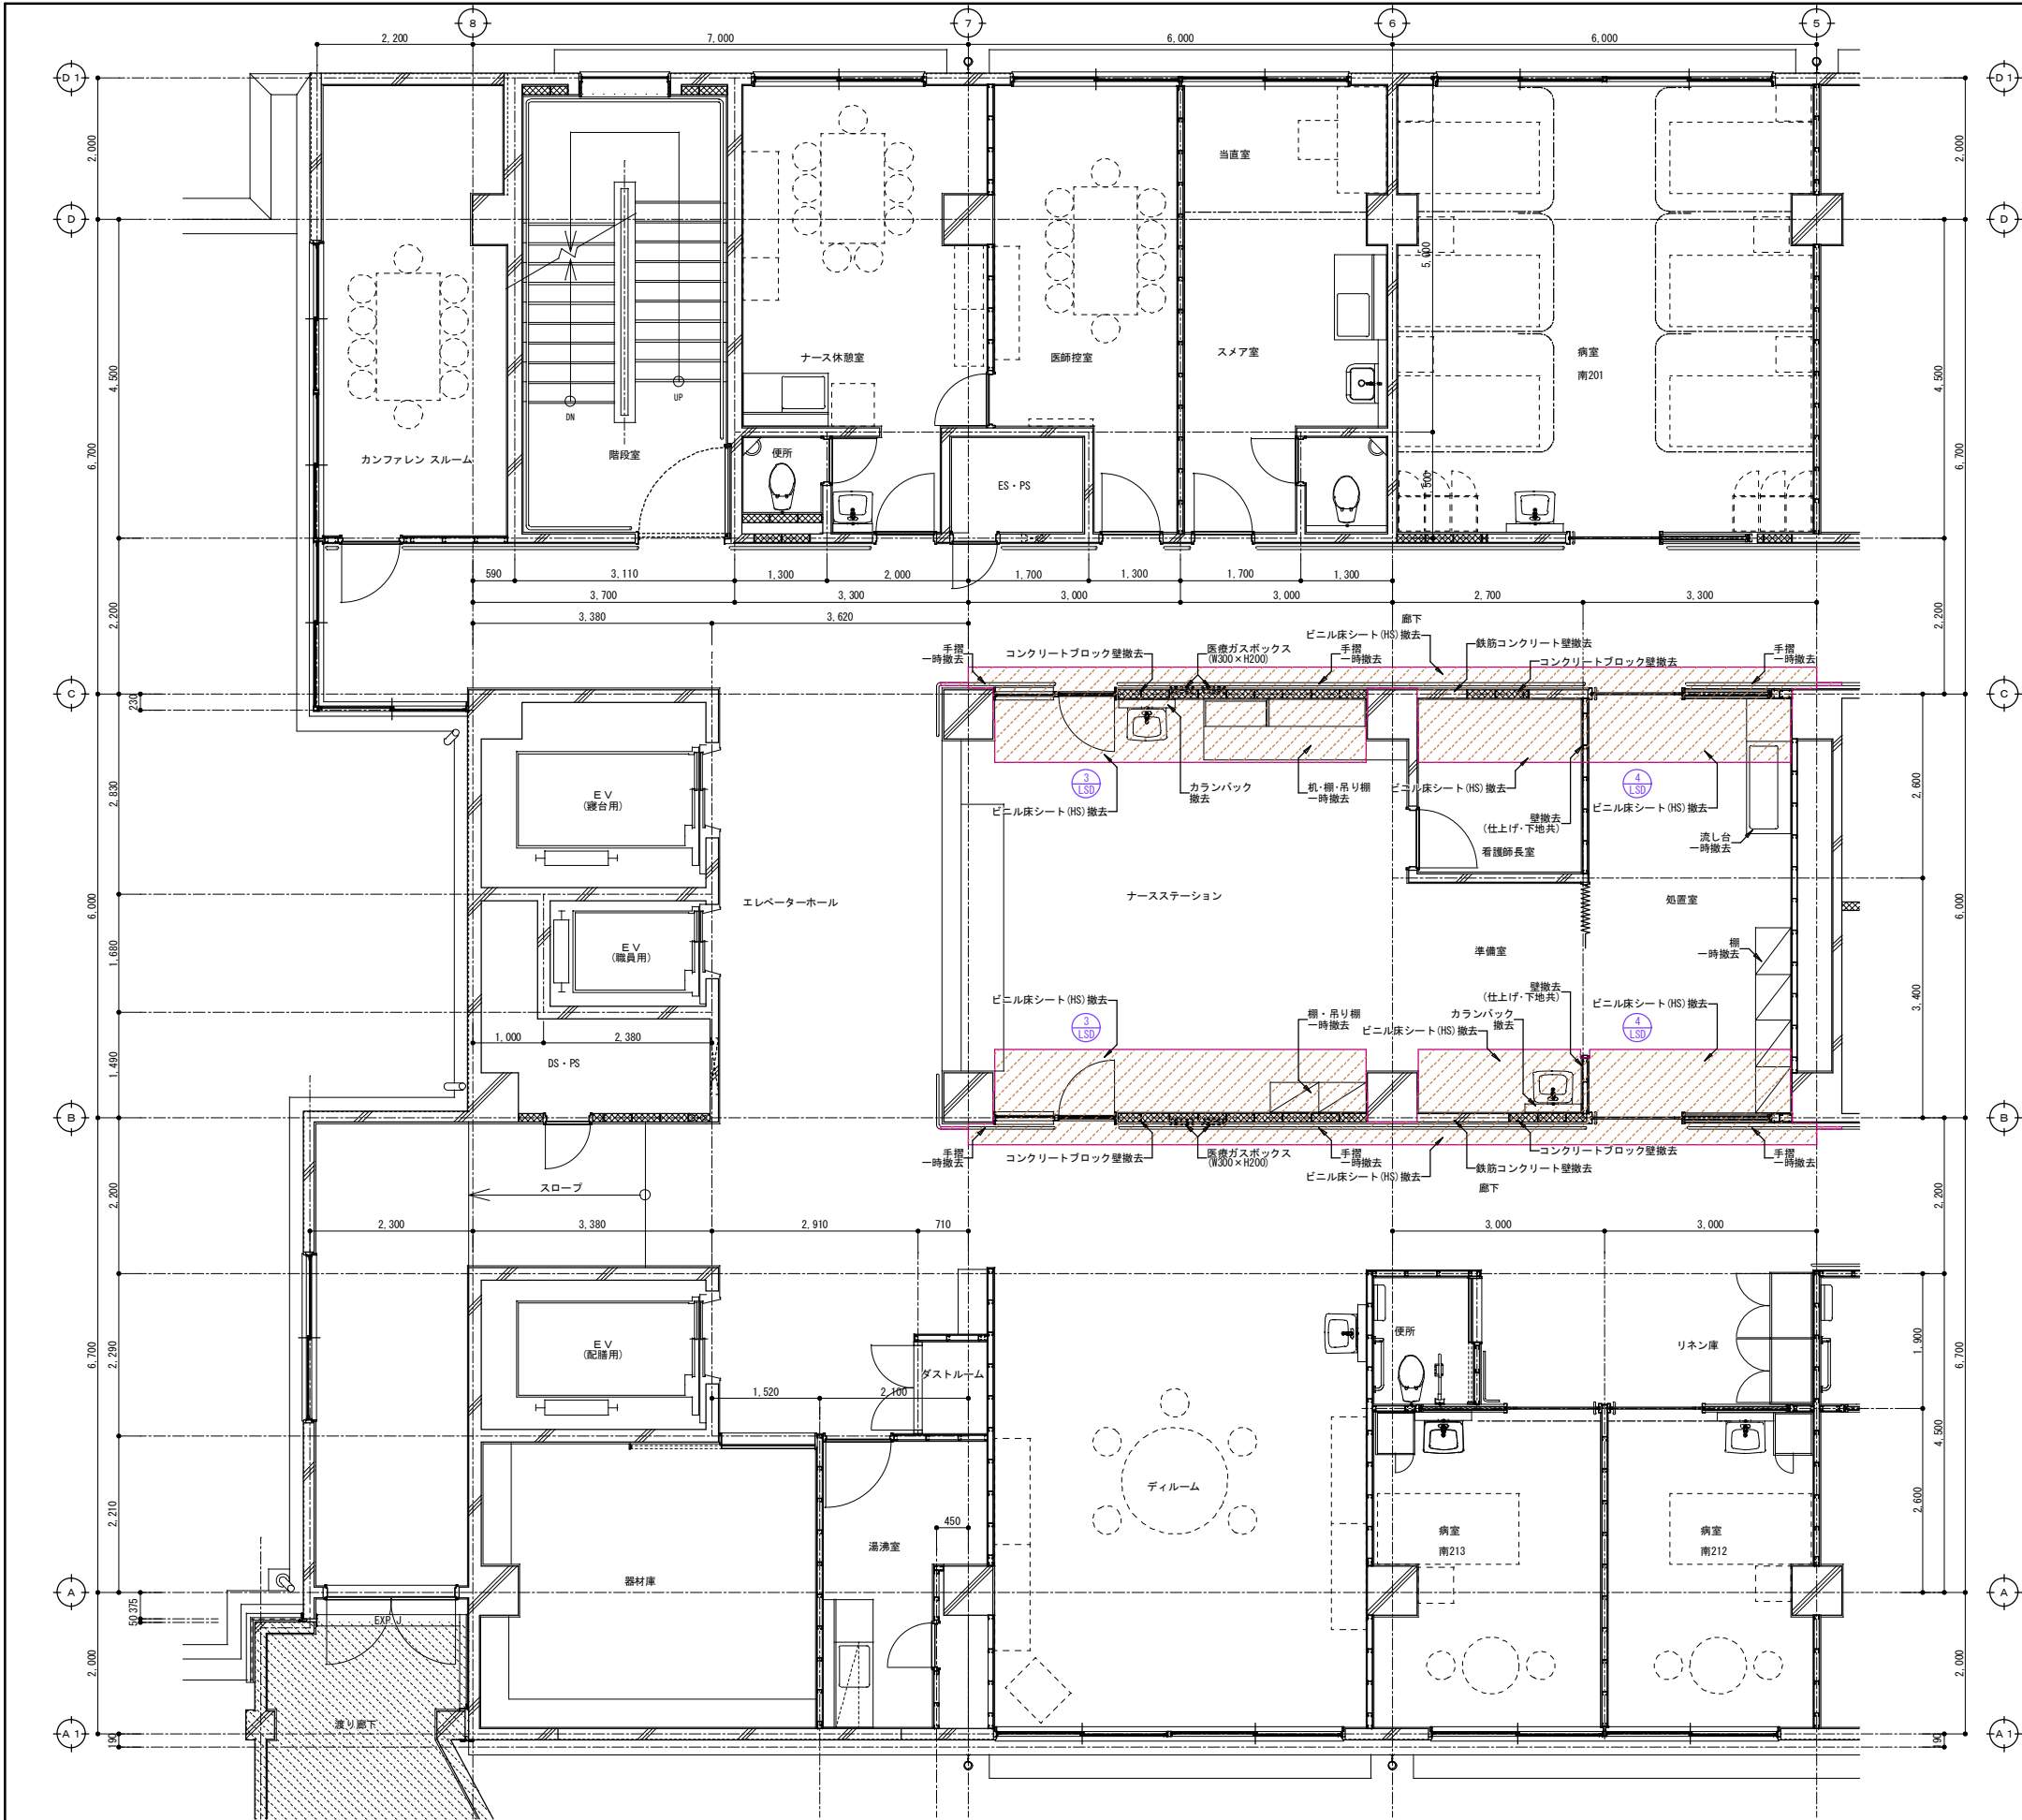


撤 去 凡 例	
	撤去範囲
	撤去建具
	撤去・再取付建具

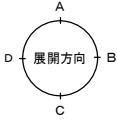

2階平面詳細図(2) 改修前(撤去図)
A1:S=1/100 A3:S=1/200


工事名称	中部病院南病棟耐震補強改修工事	工事年度	令和3年度
工事場所	沖縄県うるま市宮里281番地	図面名称	2階平面詳細図(2) 改修前(撤去図)
発注機関	沖縄県立中部病院	縮 尺	A1:S=1/50 A3:S=1/100
摘 要	図面番号 A - 31		
検 印	管理建築士	設 計	製 図
設 計 者	名 称	株式会社 総企画設計 沖縄支店	
	資格者氏名	一級建築士 大田登録 第218567号 首席 敏彦	
	登録番号	一級建築士事務所 沖縄県知事登録 第116-3016号	
	所在地	沖縄県那覇市博2-24-13 博沖縄ビル5-A TEL:098(882)0193 FAX:098(882) 0194	

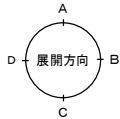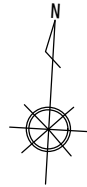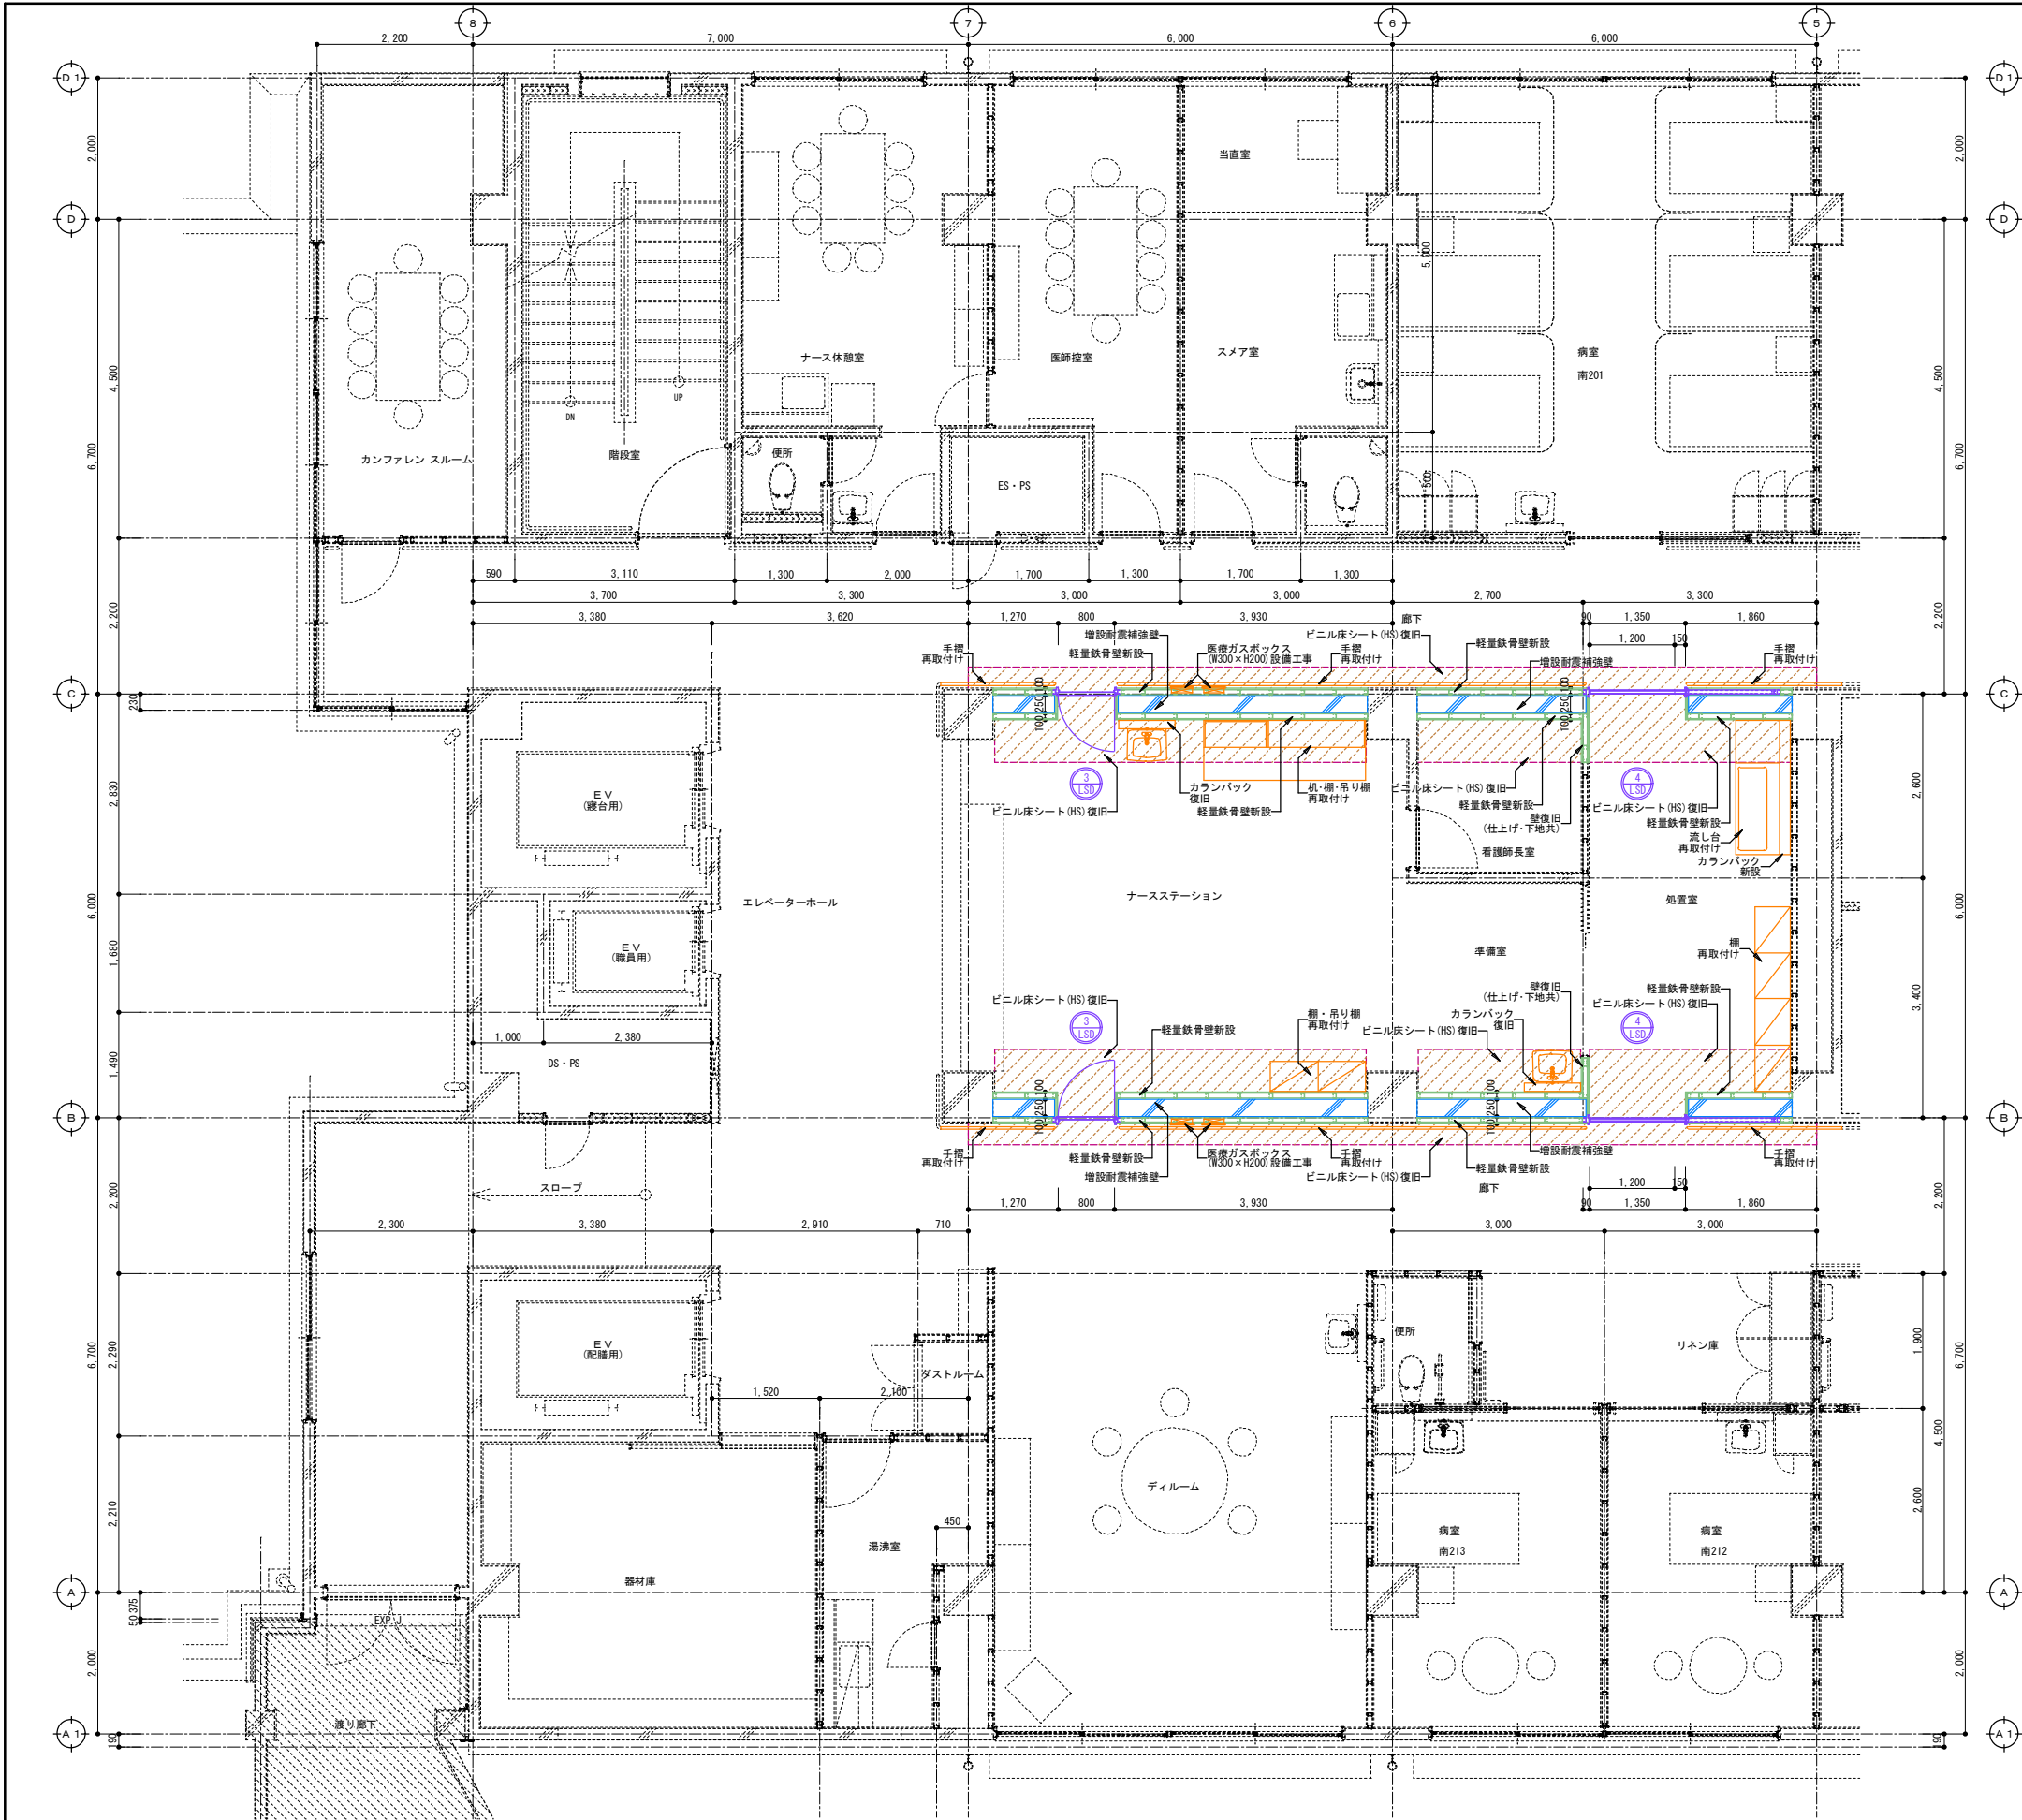

改 修 凡 例	
	点線は既存のままを示す
	建具
	撤去・再取付建具
	壁：増設耐震補強壁
	柱：連続縦横巻き補強
	軽量鉄骨壁 (W65)
	G.L.工法



2 階平面詳細図 (2) 改修後
A1 : S=1/100 A3 : S=1/200

工事名称	中部病院南棟耐震補強改修工事	工事年度	令和3年度
工事場所	沖縄県うるま市宮里281番地	図面名称	2階平面詳細図 (2) 改修後
発注機関	沖縄県立中部病院	縮 尺	A1 : S=1/50 A3 : S=1/100
摘 要		図面番号	A - 32
検 印	管理建築士	設 計	製 図
設 計 者	名 称	株式会社 総企画設計 沖縄支店	
	資格者氏名	一級建築士 大田豊祐 第218567号 首席 敏彦	
	登録番号	一級建築士事務所 沖縄県知事登録 第116-3016号	
	所在地	沖縄県那覇市港2-24-13 博沖縄ビル5-A TEL: 098 (882) 0192 FAX: 098 (882) 0194	

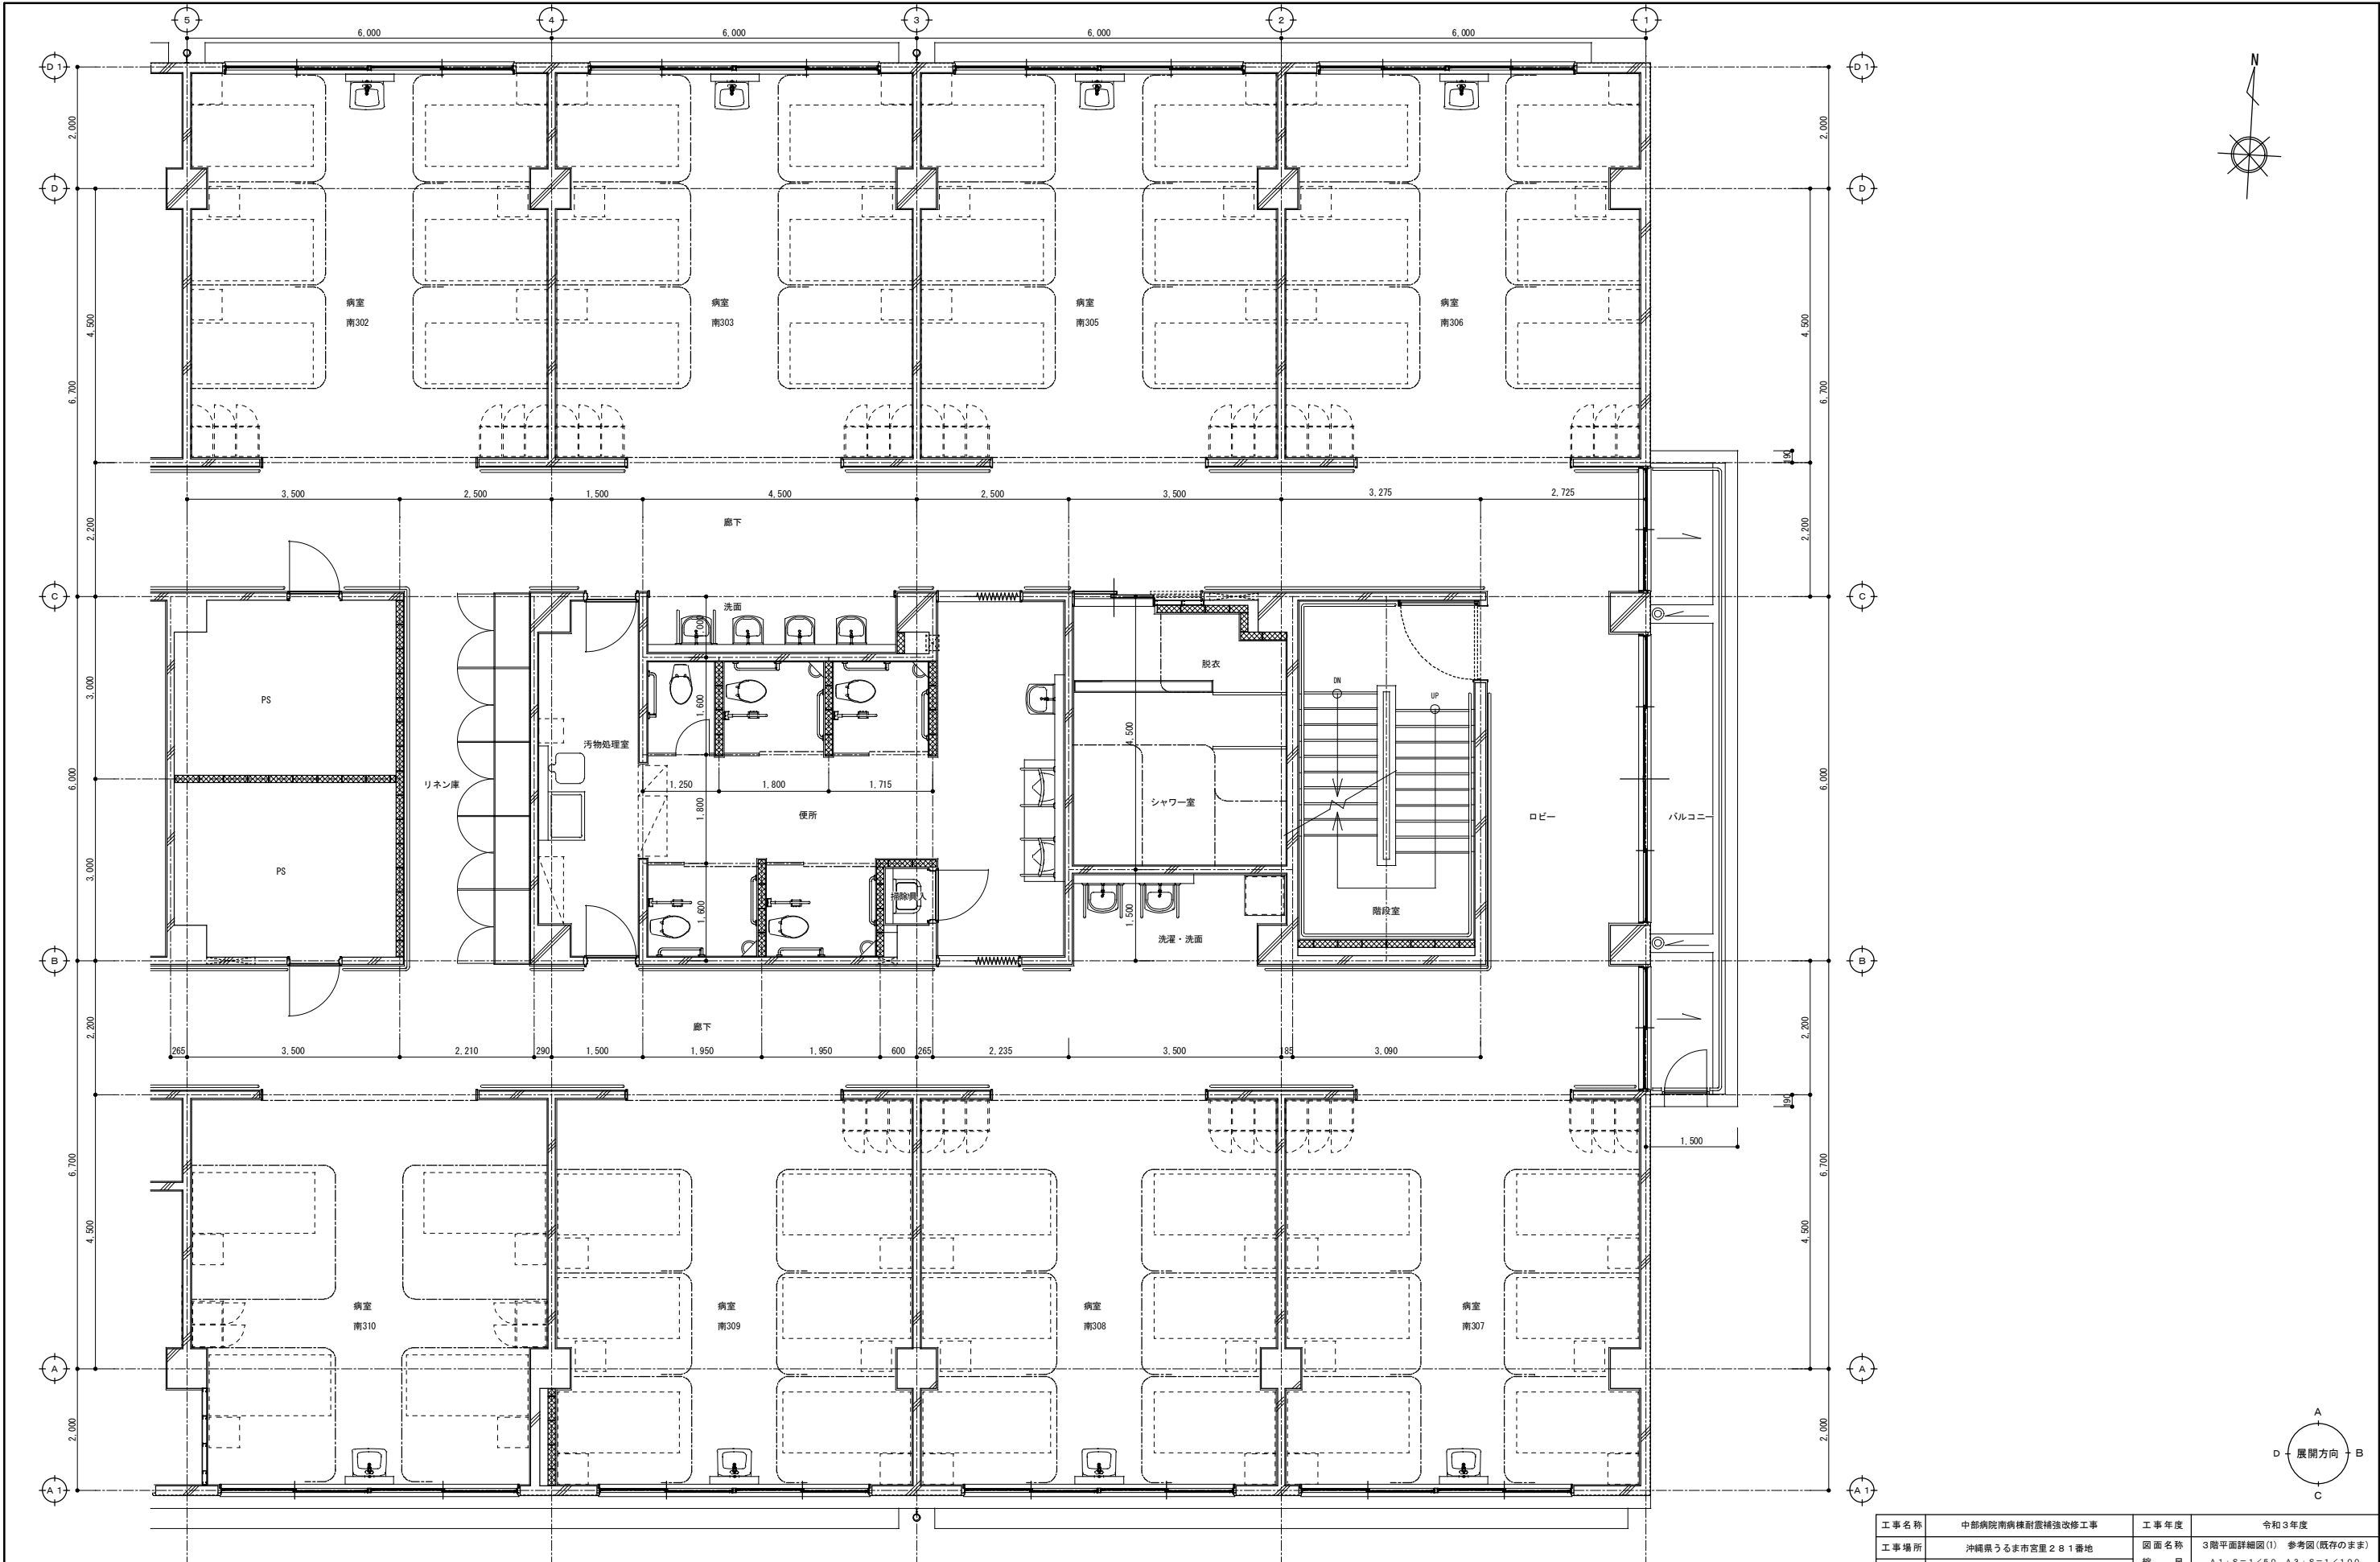


3階平面詳細図(1) 参考図(既存のまま)
A1:S=1/100 A3:S=1/200

工事名称	中部病院南病棟耐震補強改修工事			工事年度	令和3年度		
工事場所	沖縄県うるま市宮里281番地			図面名称	3階平面詳細図(1) 参考図(既存のまま)		
発注機関	沖縄県立中部病院			縮尺	A1:S=1/50 A3:S=1/100		
摘要				図面番号	A - 33		
検印	管理建築士	設計	製図	名称	株式会社 総企画設計 沖縄支店		
				資格者氏名	一級建築士 大田豊祐 第218567号 首席 敏彦		
				登録番号	一級建築士事務所 沖縄県知事登録 第116-3016号		
				所在地	沖縄県那覇市港2-24-13 博沖縄ビル5-A TEL:098(882)0193 FAX:098(882) 0194		

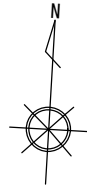
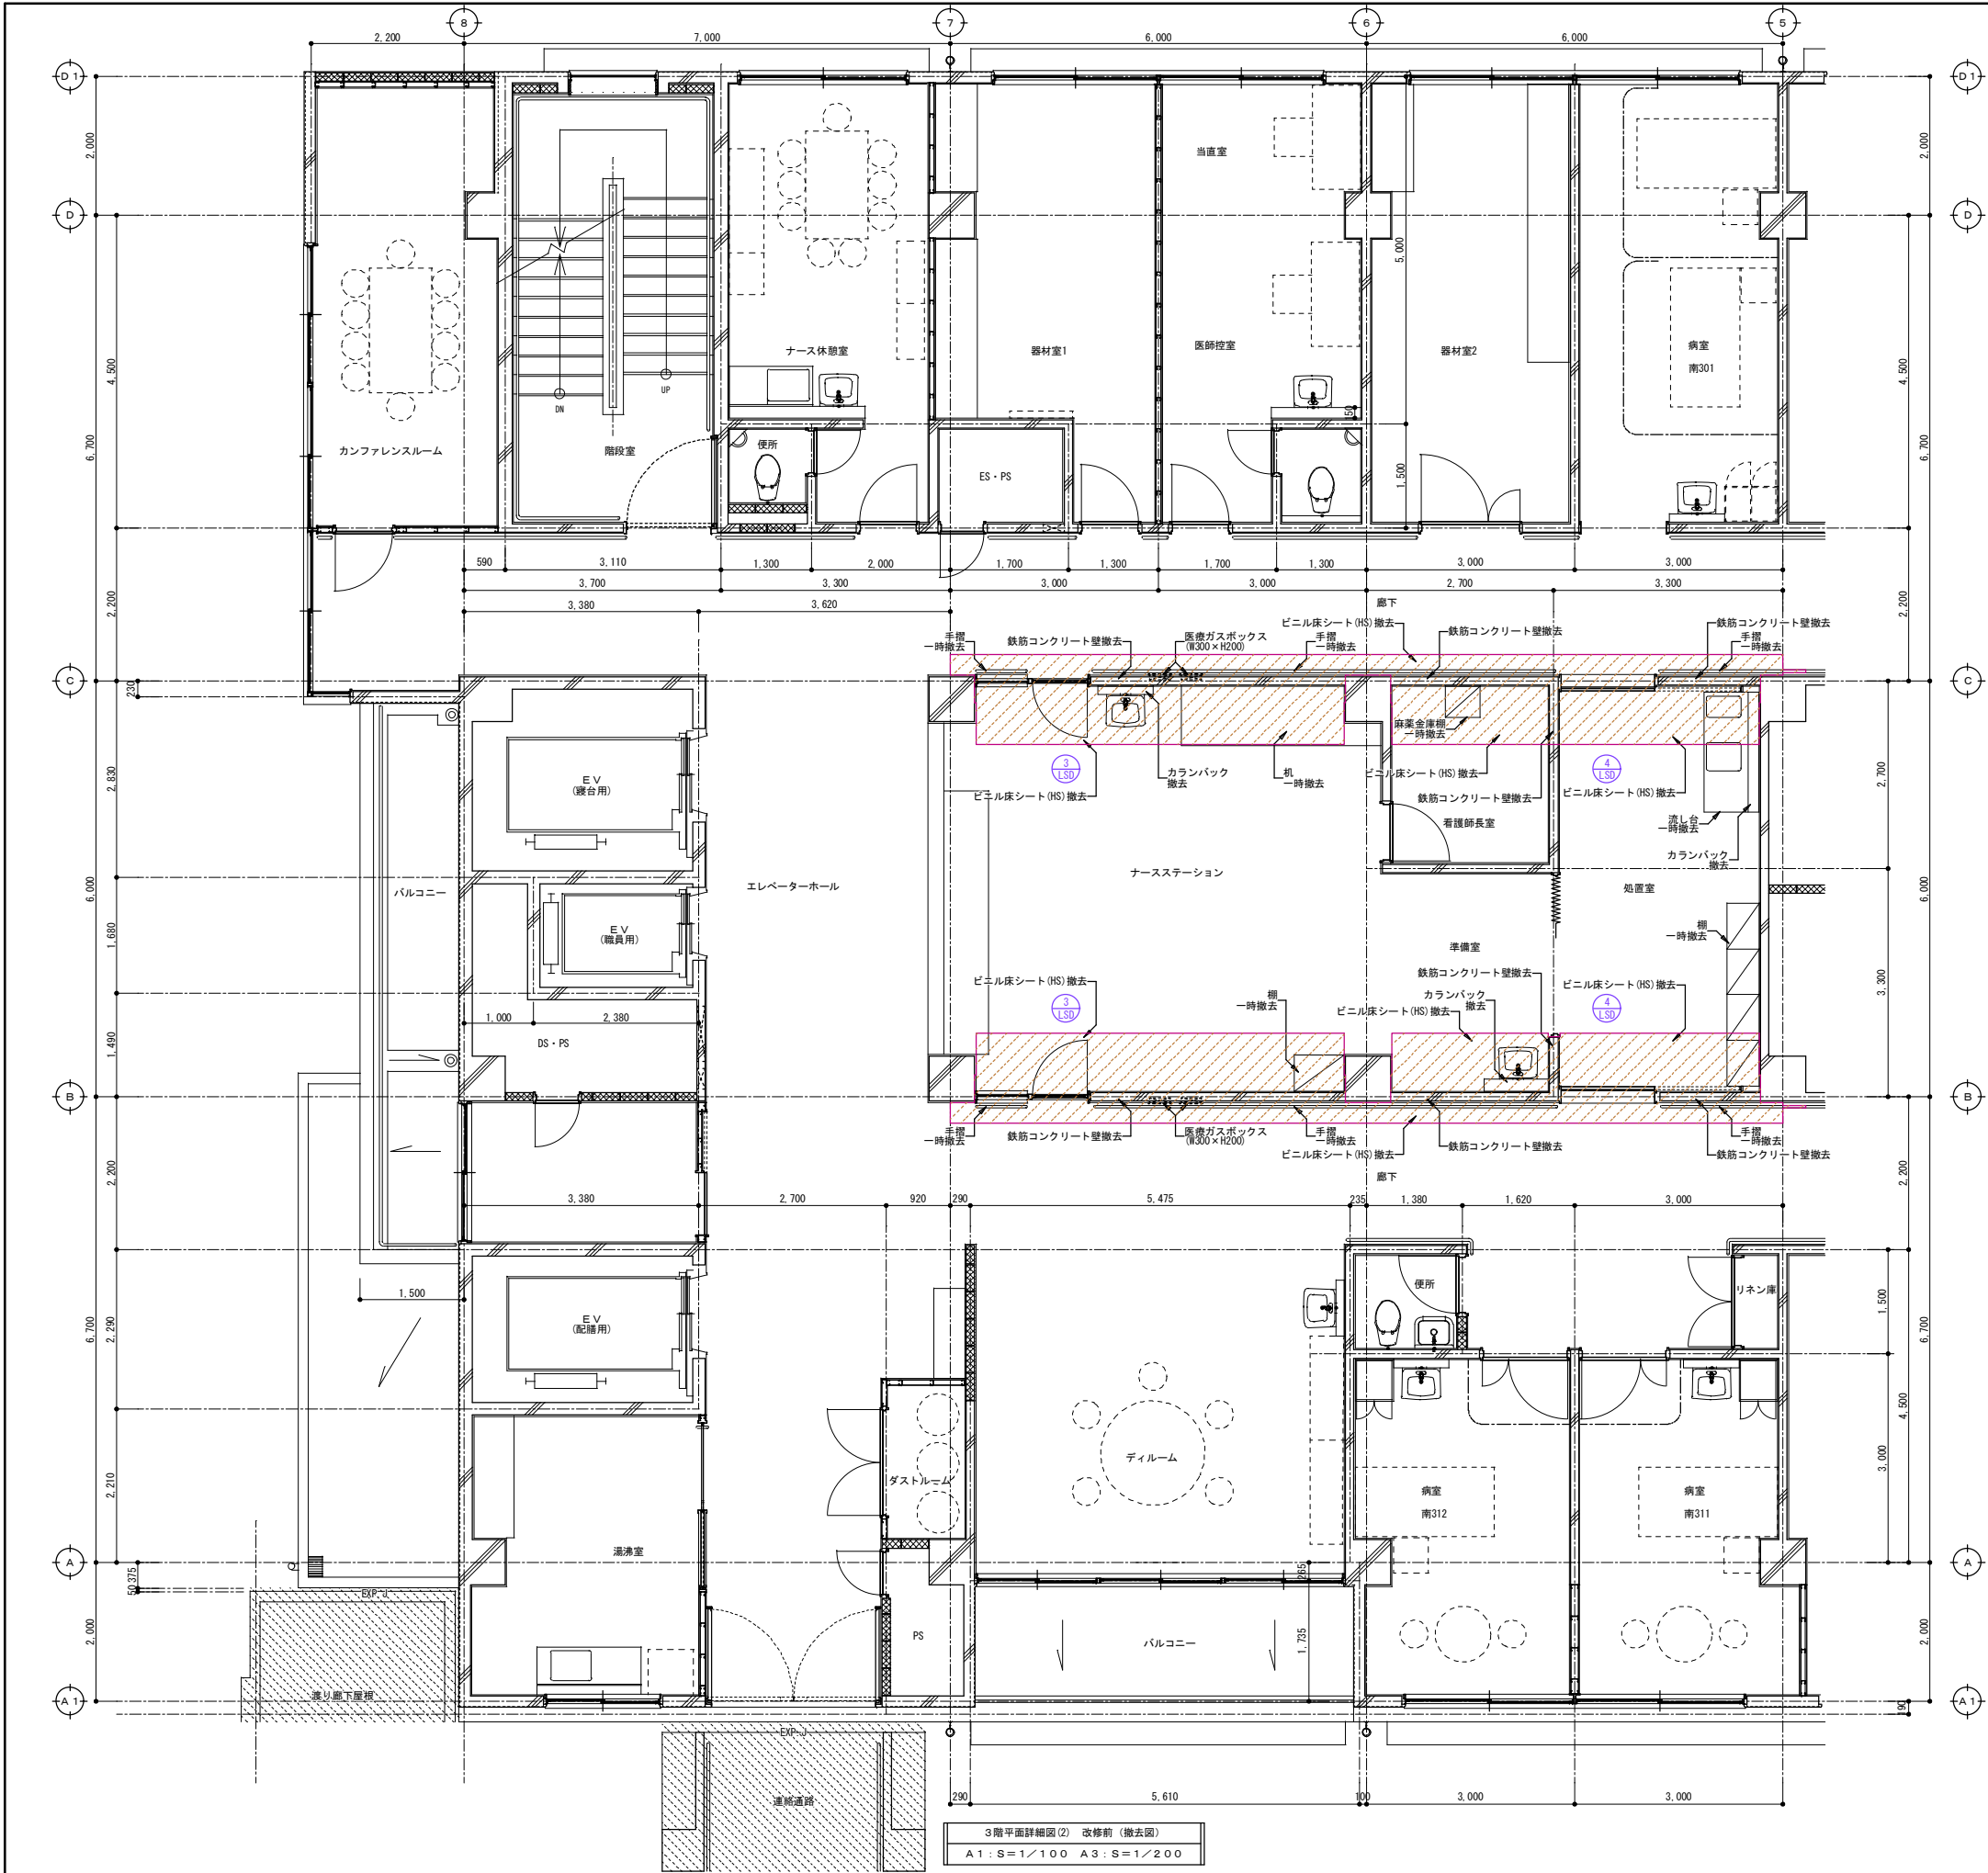


撤 去 凡 例	
	撤去範囲
	撤去建具
	撤去・再付建具

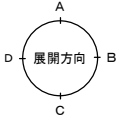


3階平面詳細図(2) 改修前(撤去図)
A1:S=1/100 A3:S=1/200

工事名称	中部病院南病棟耐震補強改修工事	工事年度	令和3年度
工事場所	沖縄県うるま市宮里281番地	図面名称	3階平面詳細図(2) 改修前(撤去図)
発注機関	沖縄県立中部病院	縮 尺	A1:S=1/50 A3:S=1/100
摘 要	図面番号 A - 34		
核 印	管理建築士	設 計	製 図
設 計 者	名 称	株式会社 総企画設計 沖縄支店	
	資格者氏名	一級建築士 大田豊祐 第218567号 首席 敏彦	
	登録番号	一級建築士事務所 沖縄県知事登録 第116-3016号	
	所在地	沖縄県那覇市港2-24-13 博沖縄ビル5-A TEL:098(882)0193 FAX:098(882) 0194	

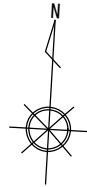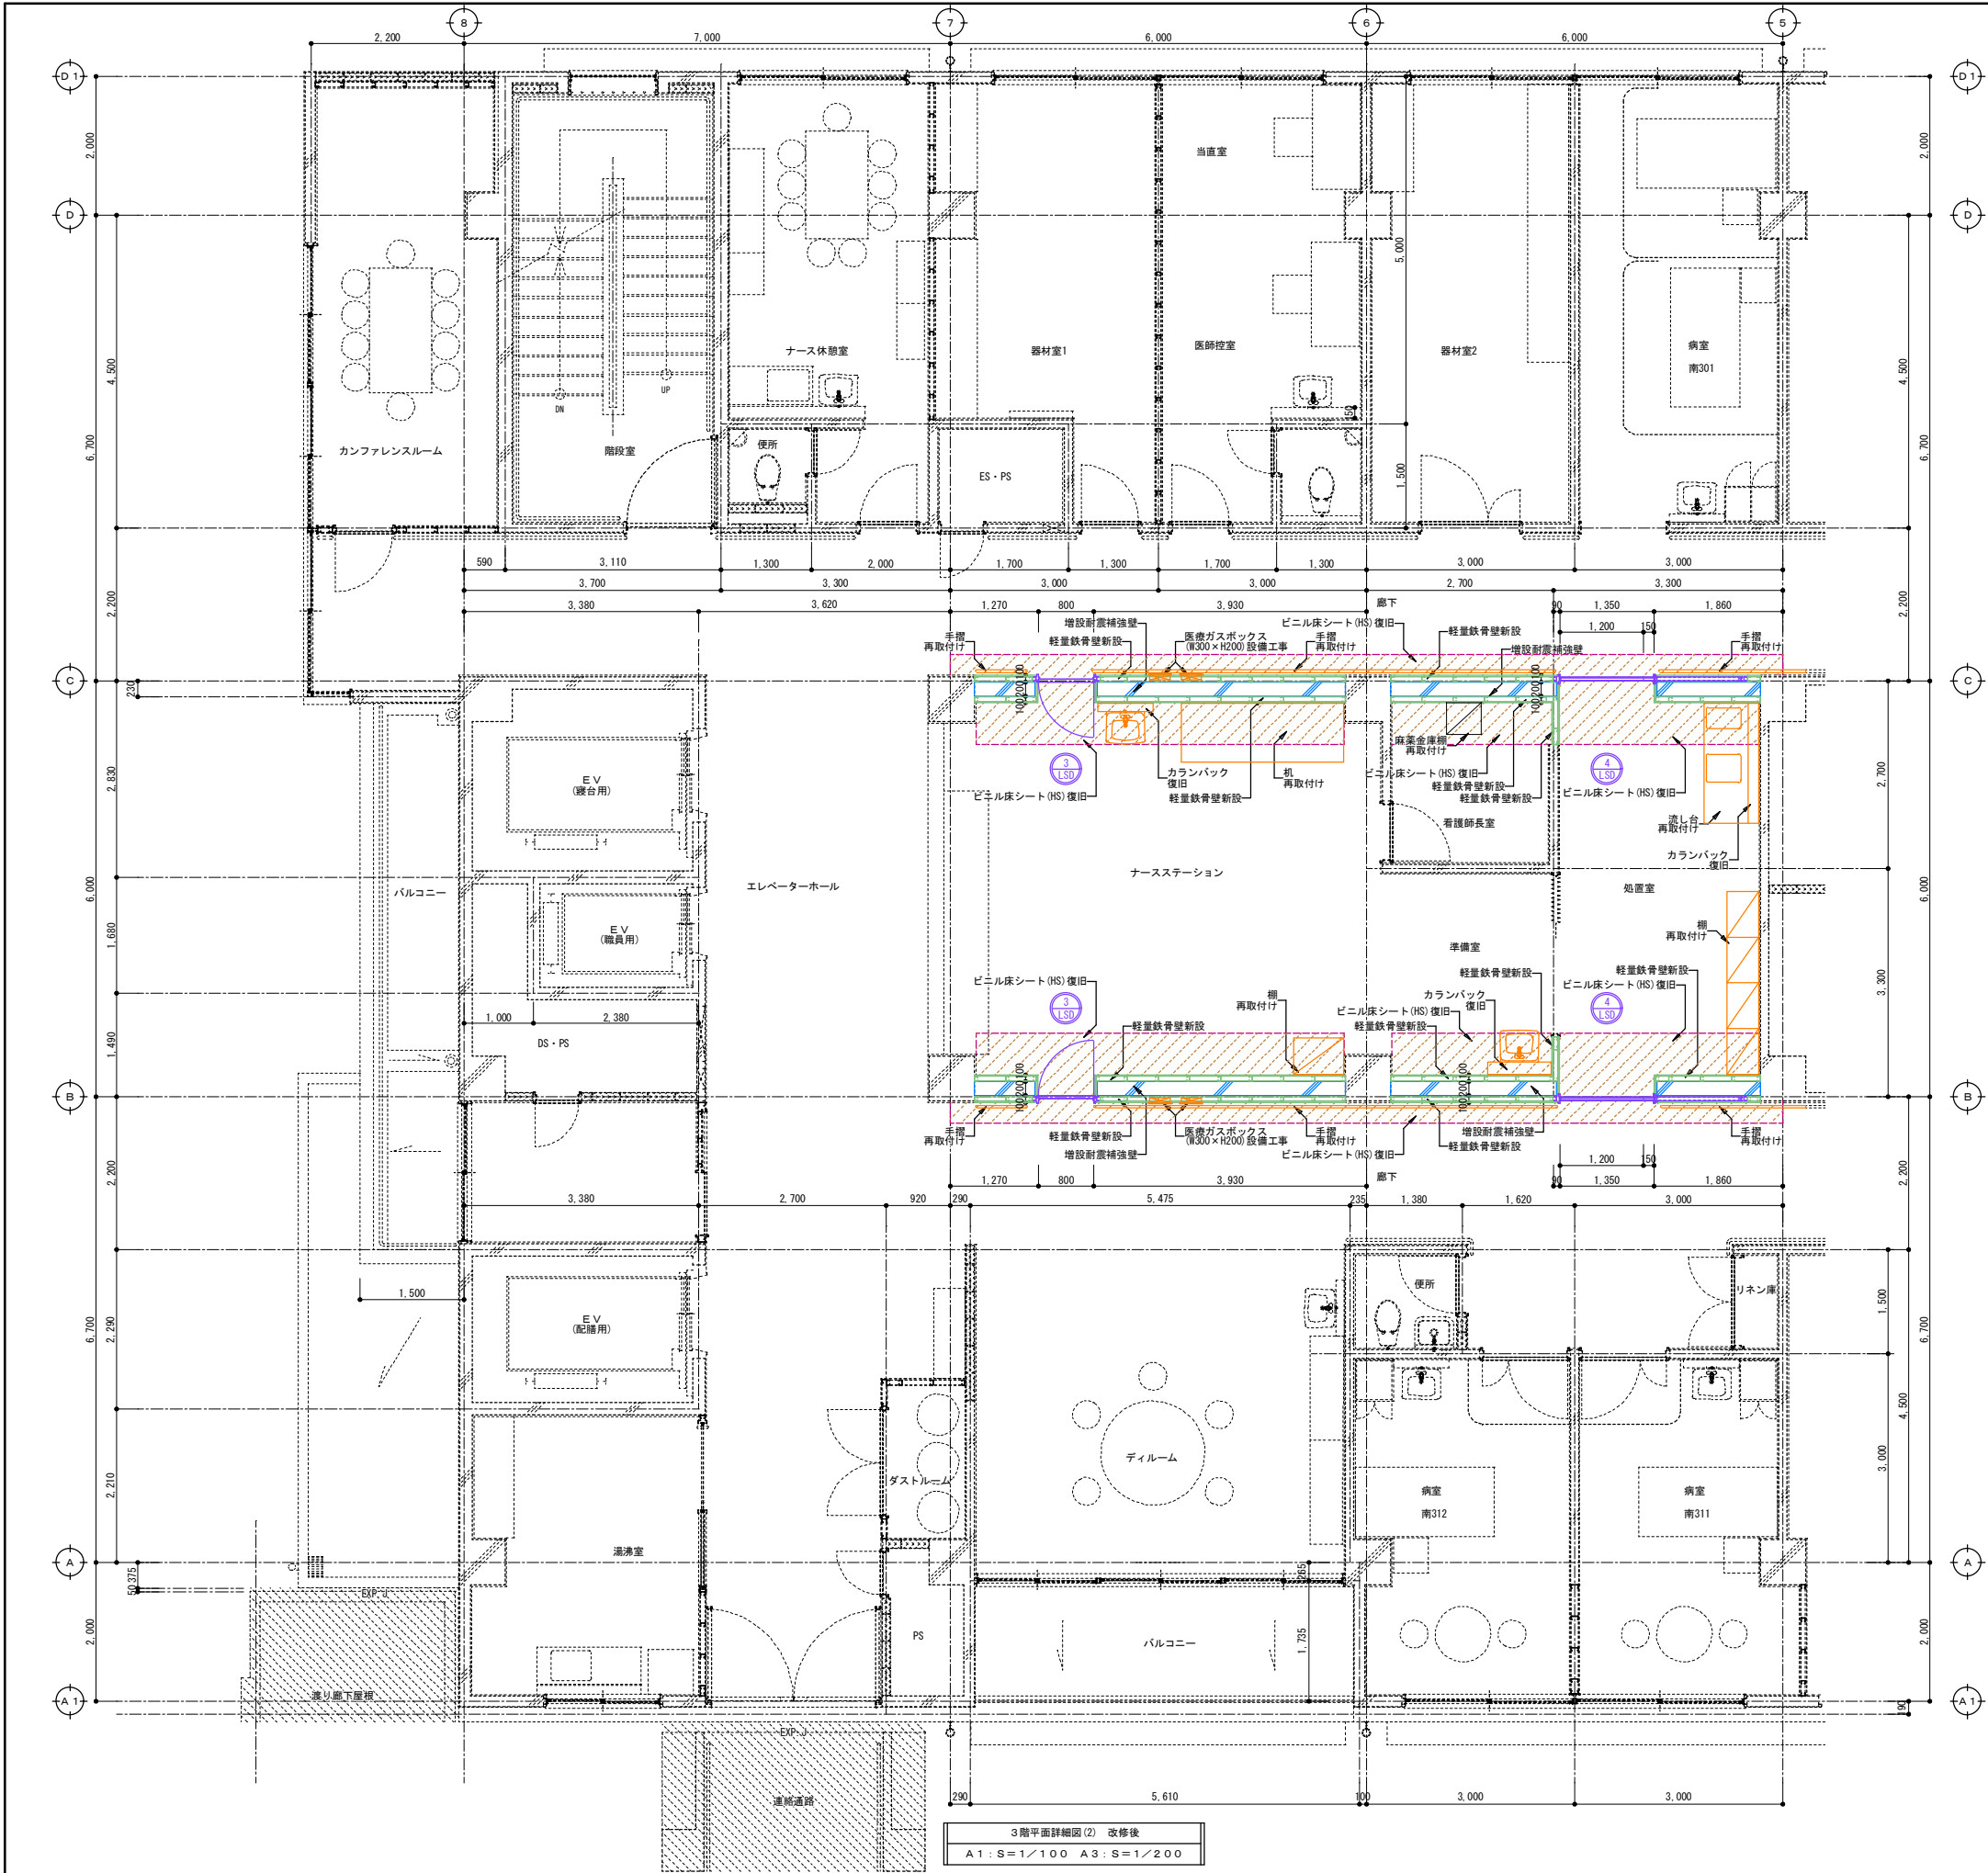


改 修 凡 例	
	点線は既存のままを示す
	建具
	撤去・再取付建具
	壁：増設耐震補強壁
	柱：連続縦巻き補強
	軽量鉄骨壁 (W65)
	G.L.工法

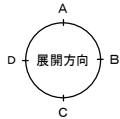


3 階平面詳細図 (2) 改修後
A1 : S=1/100 A3 : S=1/200

工事名称	中部病院南病棟耐震補強改修工事	工事年度	令和3年度
工事場所	沖縄県うるま市宮里281番地	図面名称	3階平面詳細図 (2) 改修後
発注機関	沖縄県立中部病院	縮 尺	A1 : S=1/50 A3 : S=1/100
摘 要		図面番号	A - 35
検 印	管理建築士	設 計	名 称 株式会社 総企画設計 沖縄支店
		製 図	資格者氏名 一級建築士 大臣登録 第218567号 首藤 敏彦
			登録番号 一級建築士事務所 沖縄県知事登録 第116-3016号
			所在地 沖縄県那覇市港2-24-13 博沖縄ビル5-A TEL:098(882)0192 FAX:098(882)0194

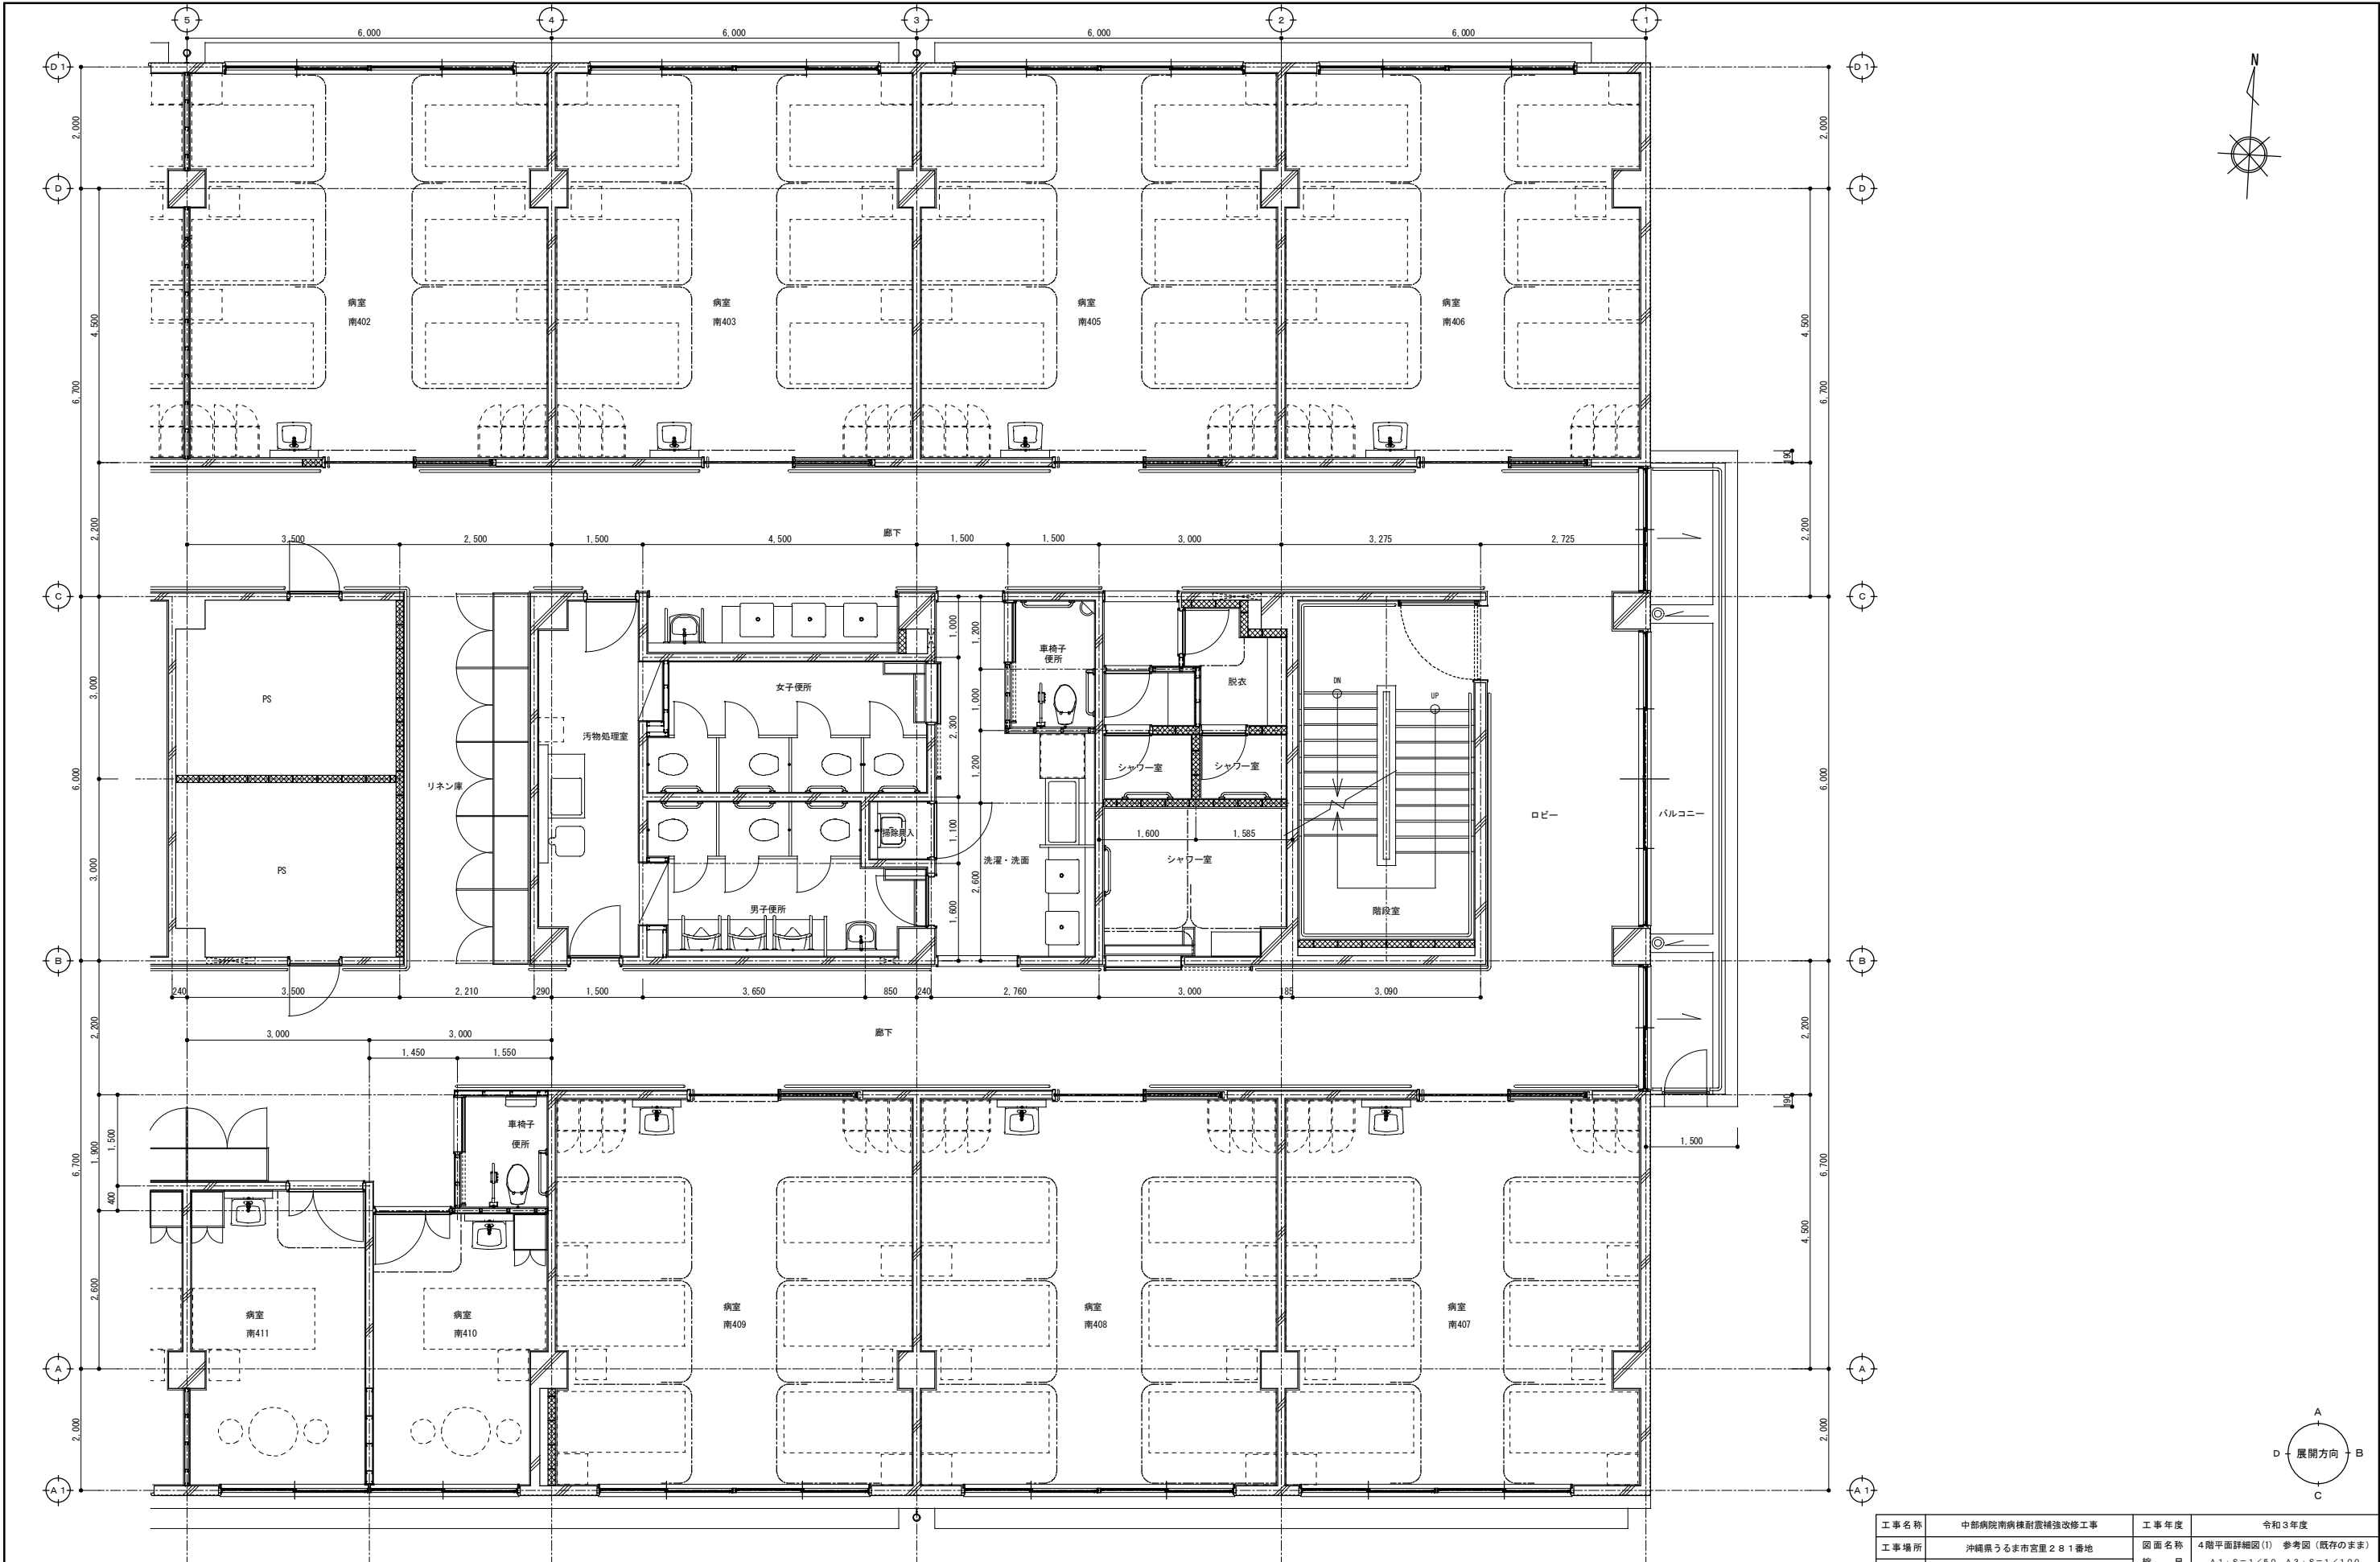


4階平面詳細図(1) 参考図(既存のまま)
A1:S=1/100 A3:S=1/200

工事名称	中部病院南病棟耐震補強改修工事			工事年度	令和3年度	
工事場所	沖縄県うるま市宮里281番地			図面名称	4階平面詳細図(1) 参考図(既存のまま)	
発注機関	沖縄県立中部病院			縮尺	A1:S=1/50 A3:S=1/100	
摘要				図面番号	A - 36	
校印	管理建築士	設	計	製	図	
校印						

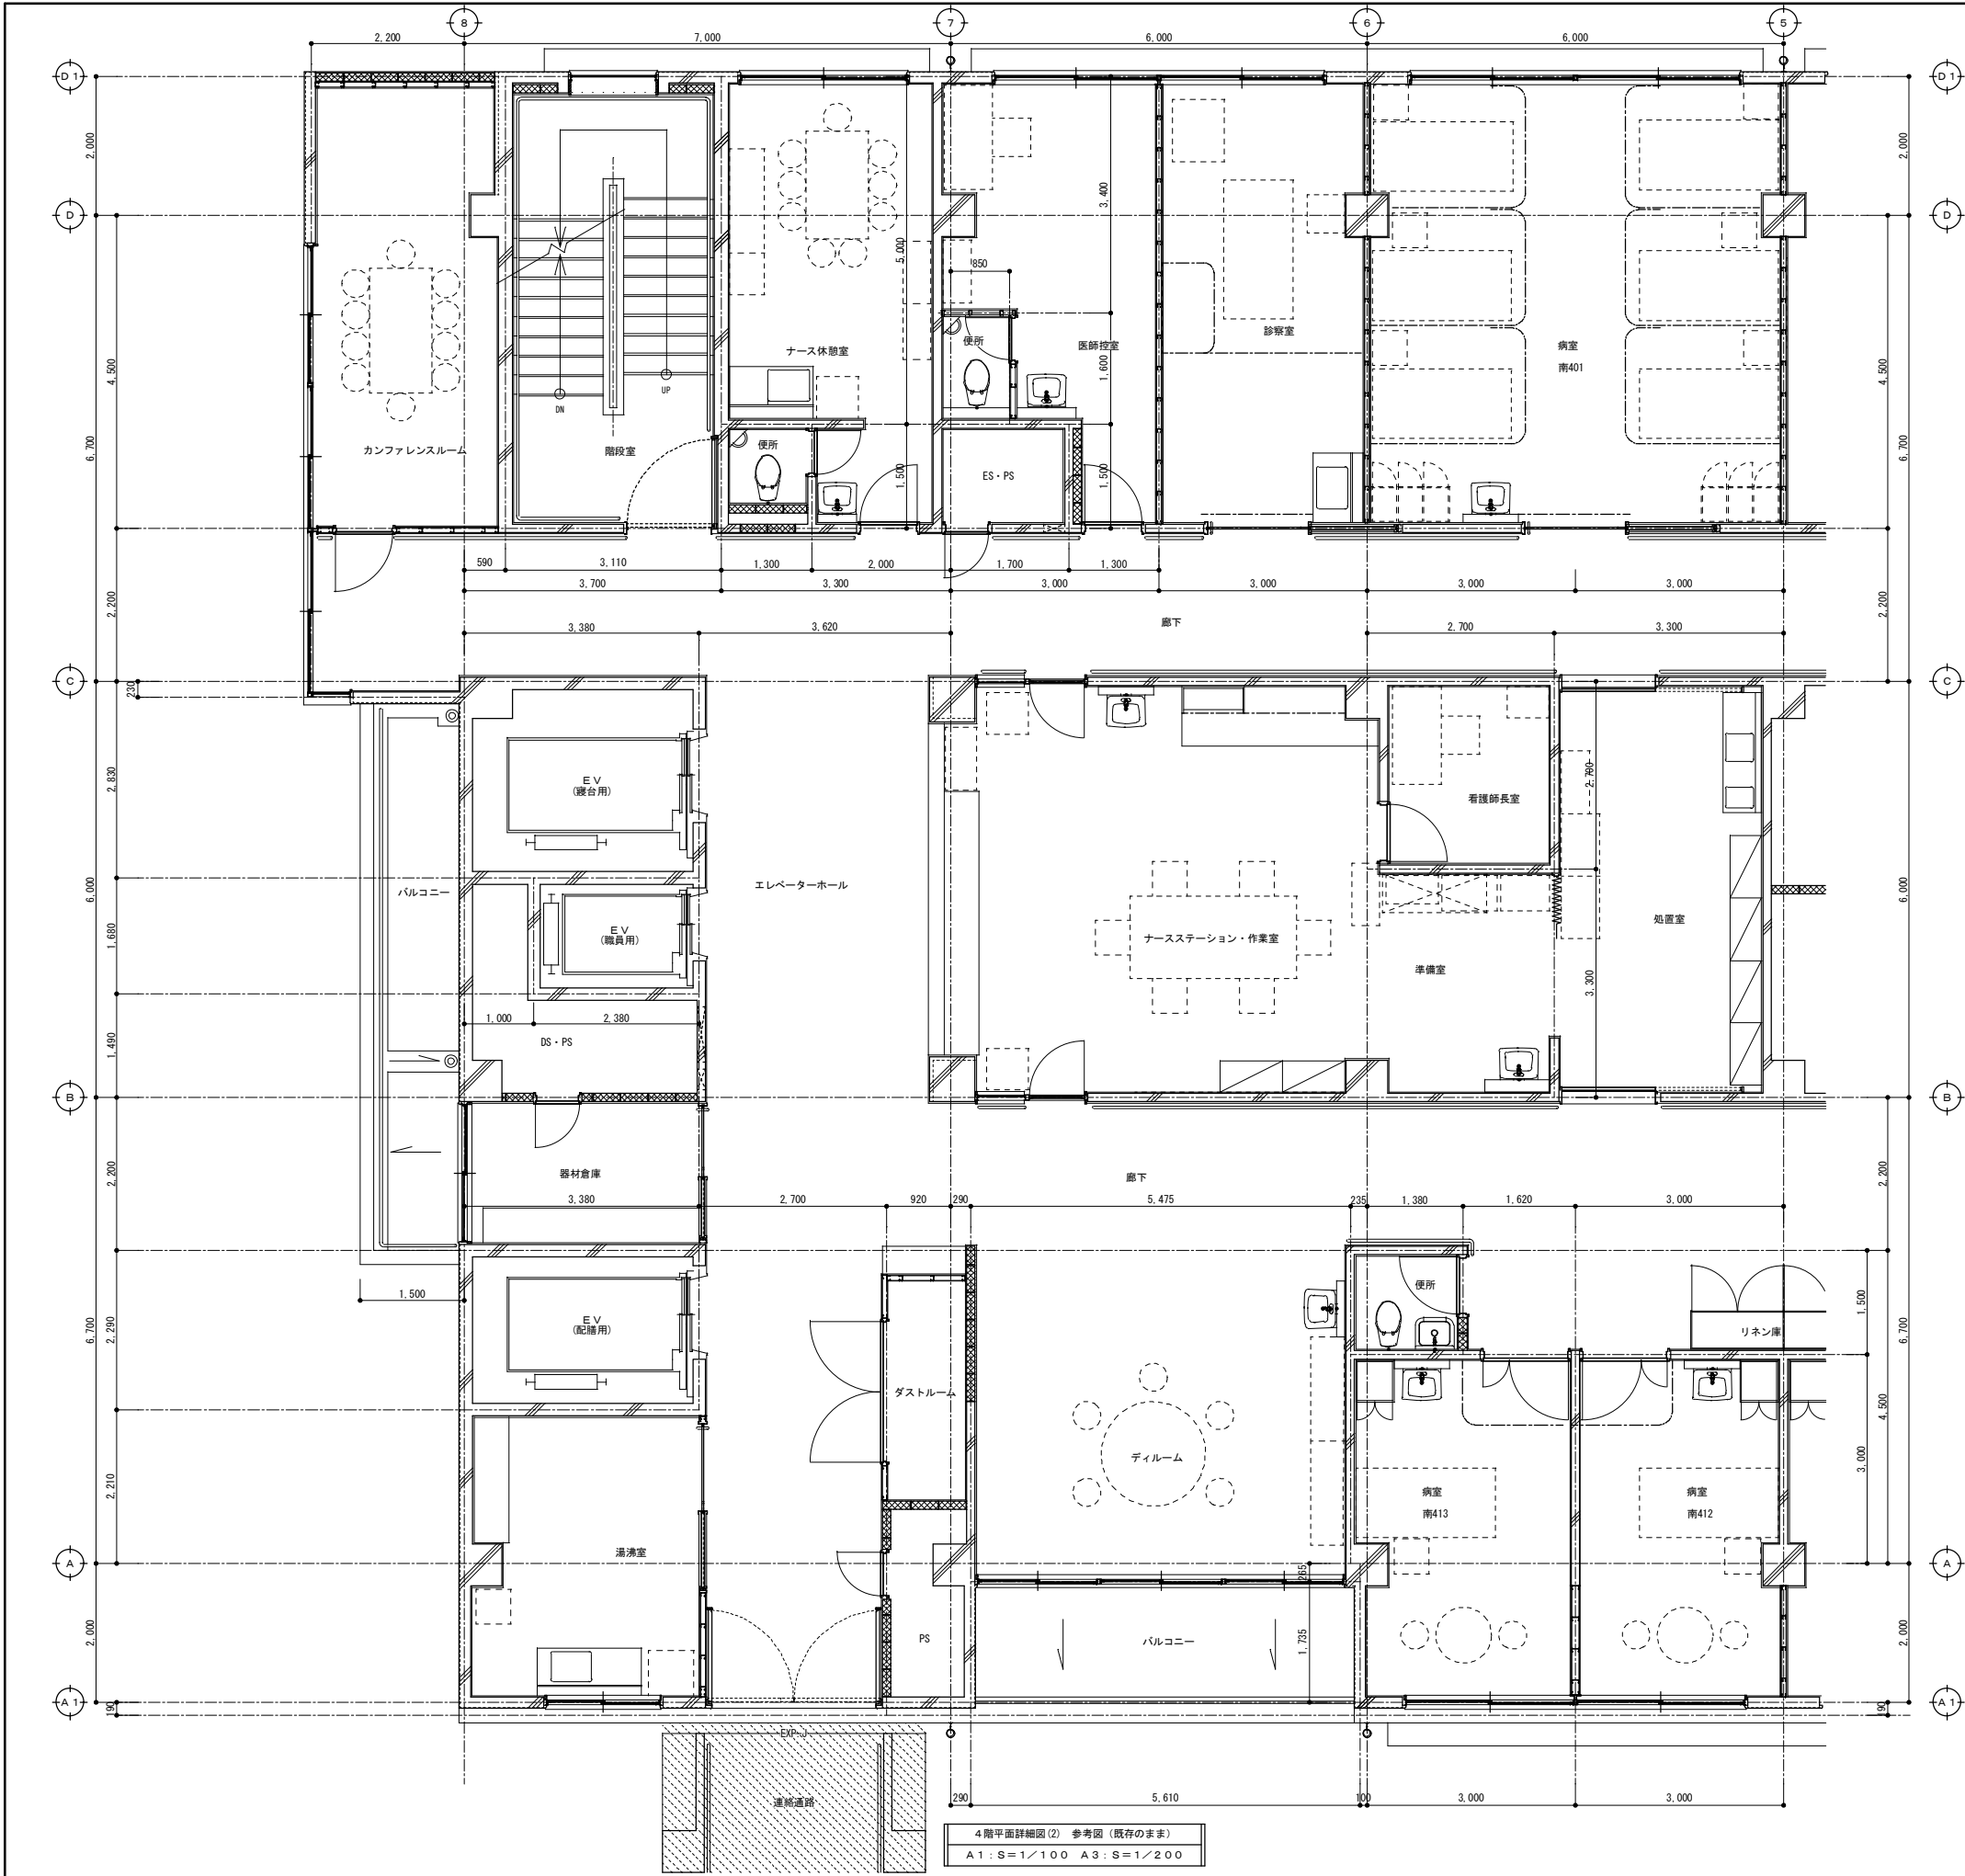


4階平面詳細図(2) 参考図(既存のまま)
A1:S=1/100 A3:S=1/200

工事名称	中部病院南病棟耐震補強改修工事			工事年度	令和3年度	
工事場所	沖縄県うるま市宮里281番地			図面名称	4階平面詳細図(2) 参考図(既存のまま)	
発注機関	沖縄県立中部病院			縮尺	A1:S=1/50 A3:S=1/100	
摘要				図面番号	A - 37	
検印	管理建築士	設計	製図	名称	株式会社 総企画設計 沖縄支店	
				資格者氏名	一級建築士 大臣登録 第218567号 首藤 敏彦	
				登録番号	一級建築士事務所 沖縄県知事登録 第116-3016号	
				所在地	沖縄県那覇市港2-24-13 博沖縄ビル5-A TEL:098(882)0193 FAX:098(882) 0194	

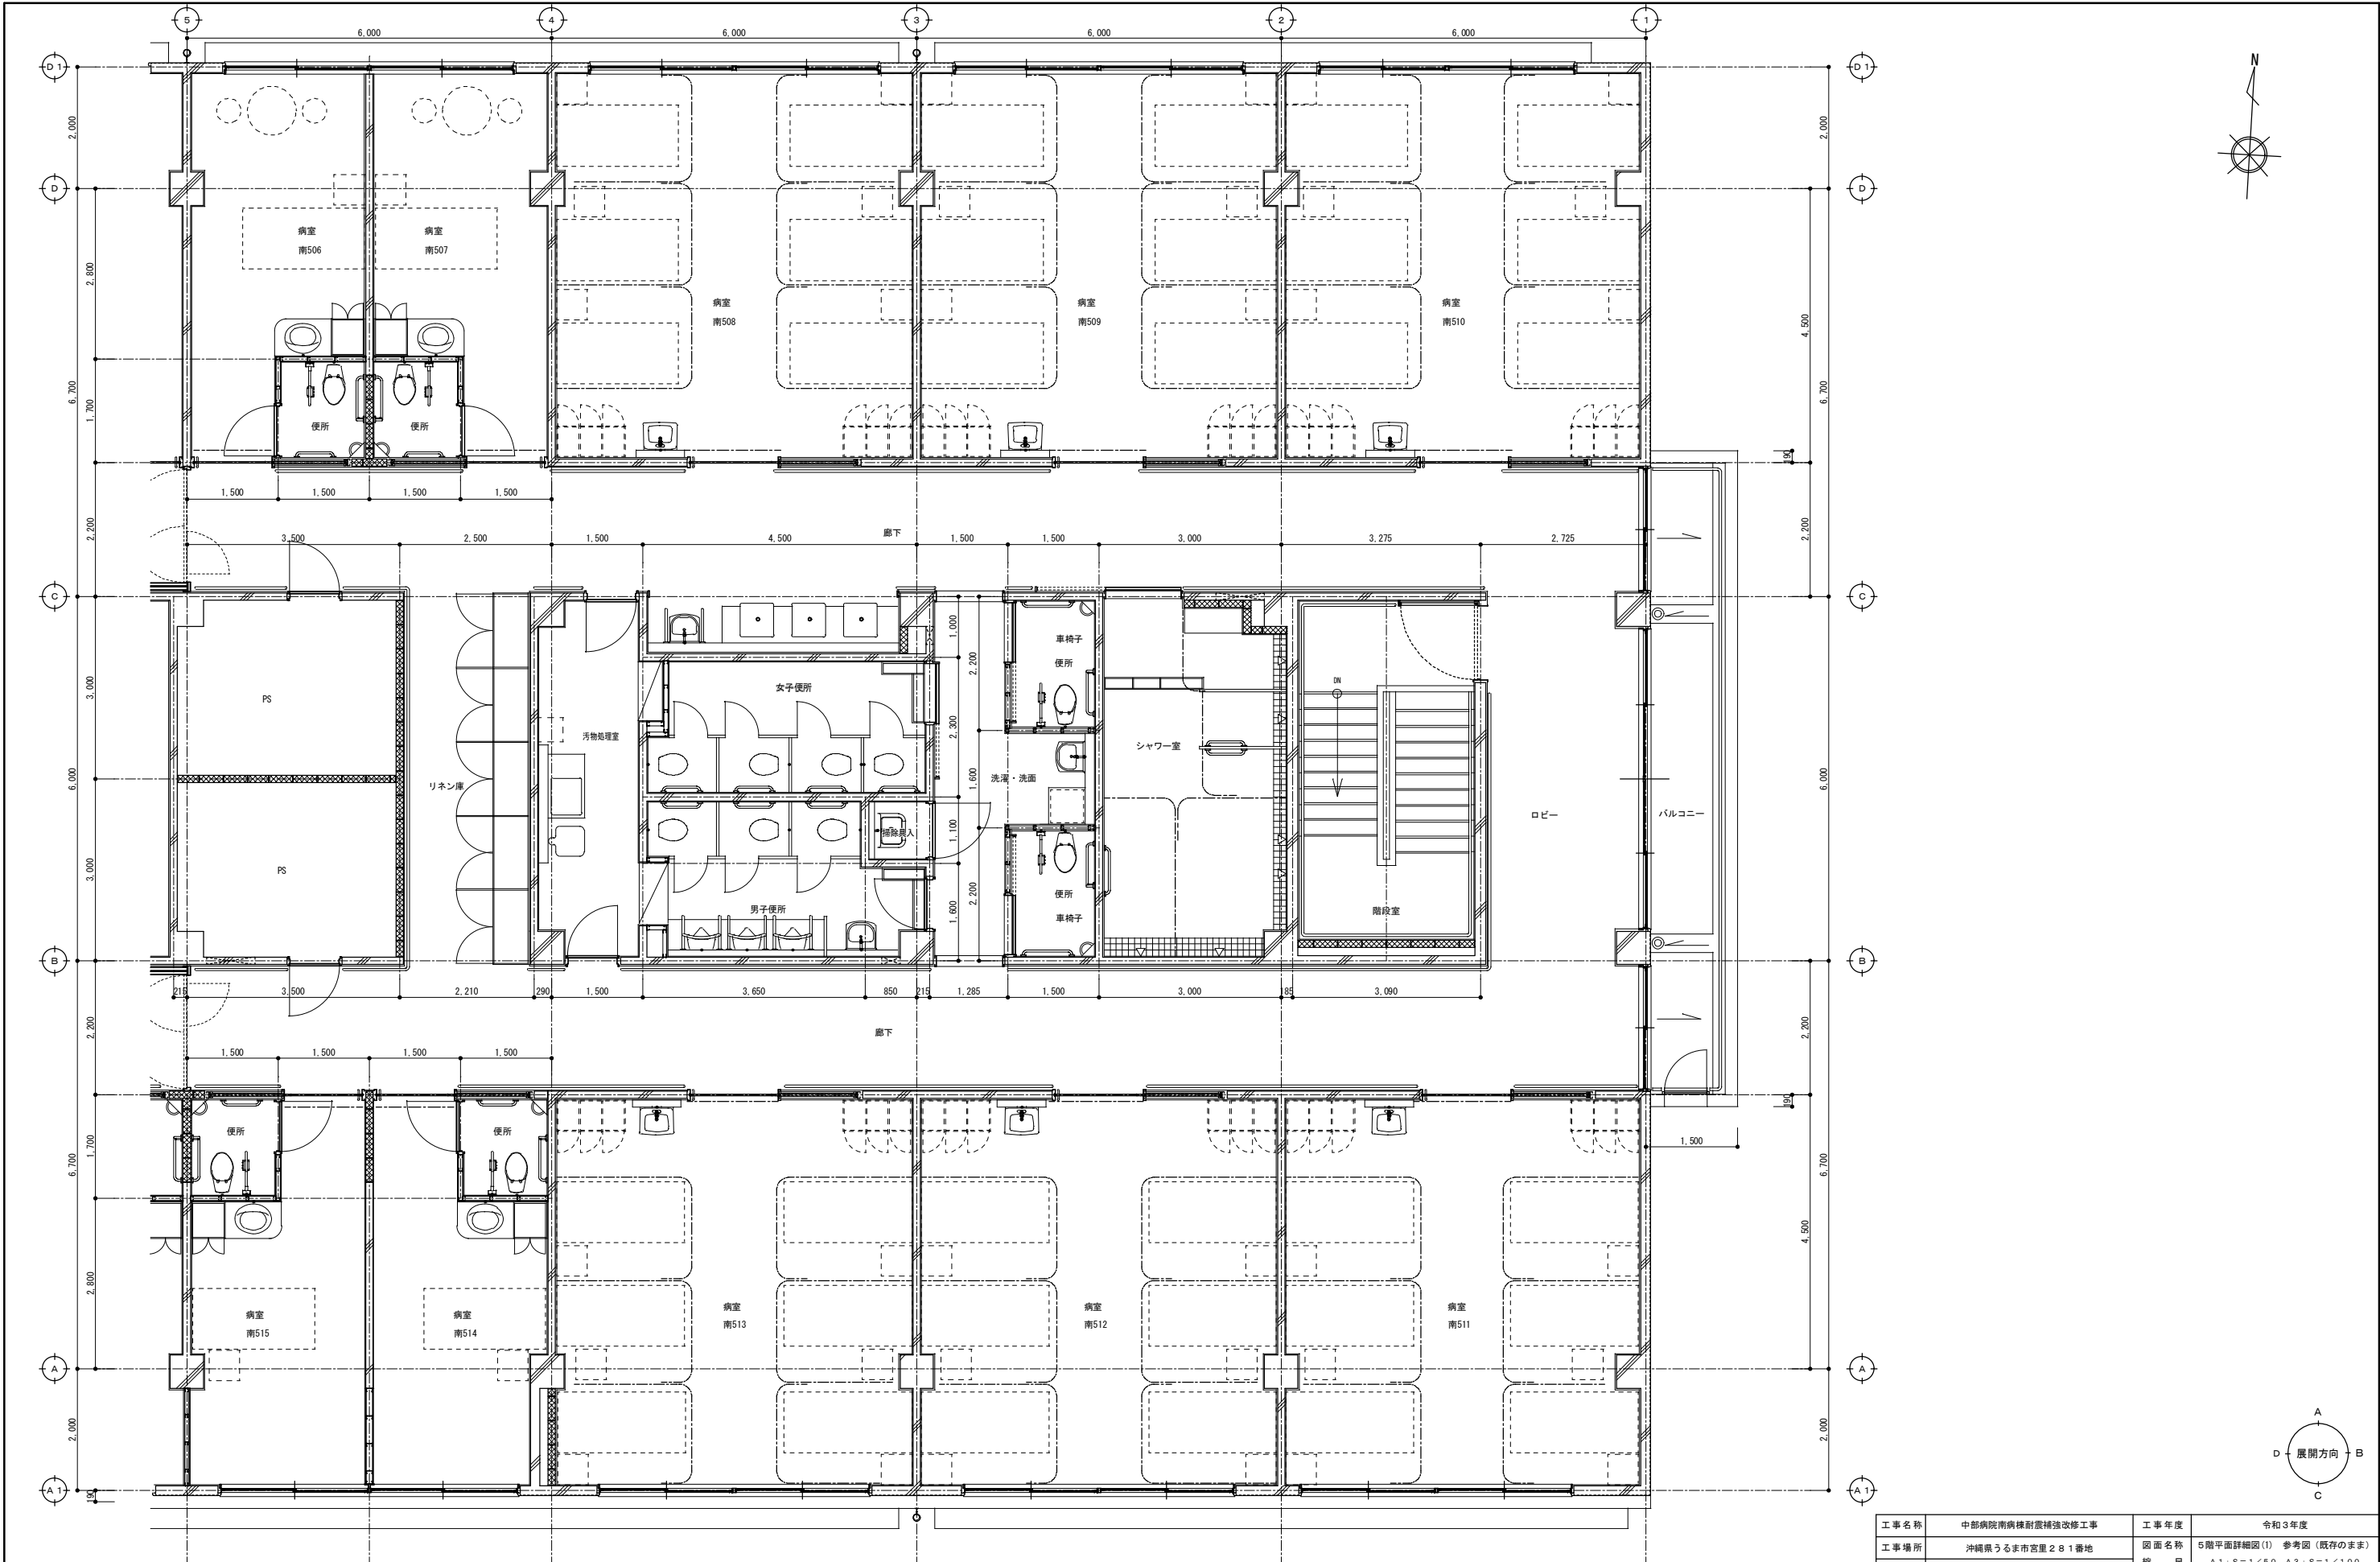

5階平面詳細図(1) 参考図(既存のまま)
A1:S=1/100 A3:S=1/200

工事名称	中部病院南棟耐震補強改修工事			工事年度	令和3年度	
工事場所	沖縄県うるま市宮里281番地			図面名称	5階平面詳細図(1) 参考図(既存のまま) 縮尺 A1:S=1/50 A3:S=1/100	
発注機関	沖縄県立中部病院			図面番号	A - 38	
摘要				設計者	名称	株式会社 総企画設計
	管理建築士 設 計 製 図				資格者氏名	一級建築士 大臣登録 第218567号 首藤 敏彦
校 印					登録番号	一級建築士事務所 沖縄県知事登録 第116-3016号
					所在地	沖縄県那覇市港2-24-13 博沖縄ビル5-A TEL:098(882)0193 FAX:098(882)0194

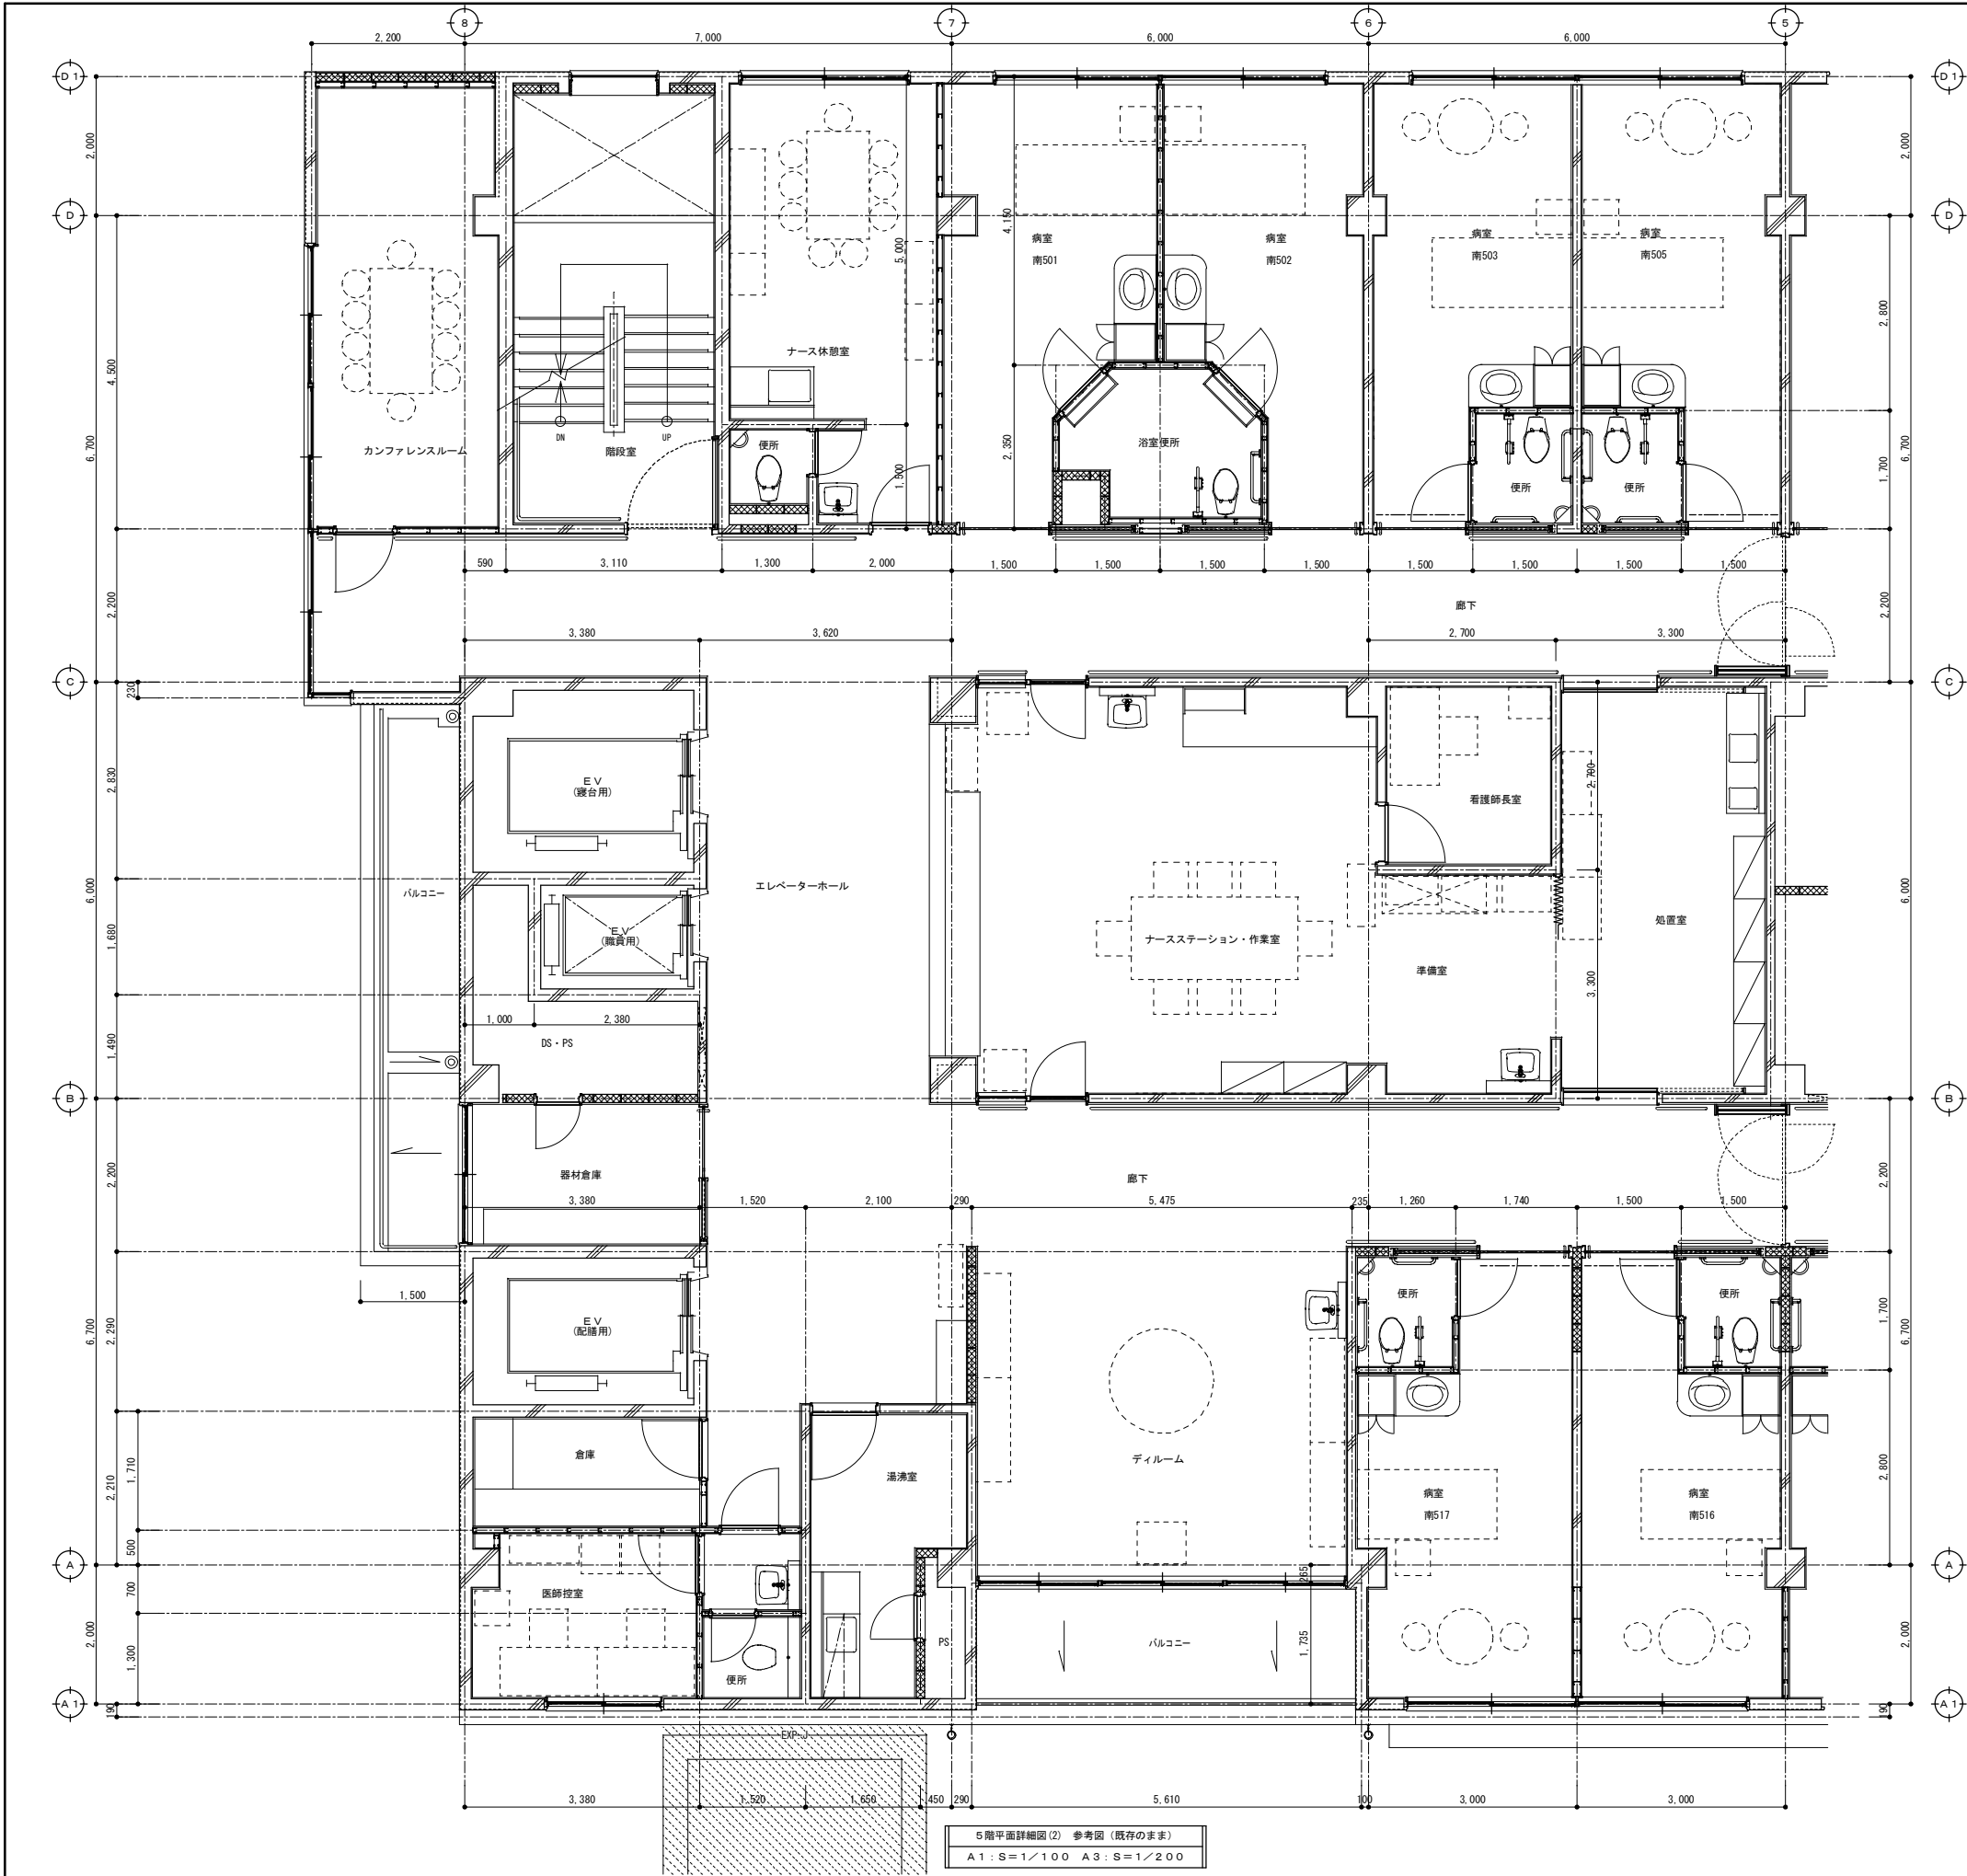

工事名称	中部病院南病棟耐震補強改修工事			工事年度	令和3年度	
工事場所	沖縄県うるま市宮里281番地			図面名称	5階平面詳細図(2) 参考図(既存のまま)	
発注機関	沖縄県立中部病院			縮尺	A1:S=1/50 A3:S=1/100	
摘要				図面番号	A - 39	
検印	管理建築士	設計	製図	名称	株式会社 緑企画設計 沖縄支店	
				資格者氏名	一級建築士 大臣登録 第218567号 首藤 敏彦	
				登録番号	一級建築士事務所 沖縄県知事登録 第116-3016号	
				所在地	沖縄県那覇市博2-24-13 博沖縄ビル5-A TEL:098(882)0193 FAX:098(882)0194	